



Mikwaot auf dem Zionsberg
in Jerusalem

Projekt:

Bestandsplan
Grundriss Mikwaot - Anlage

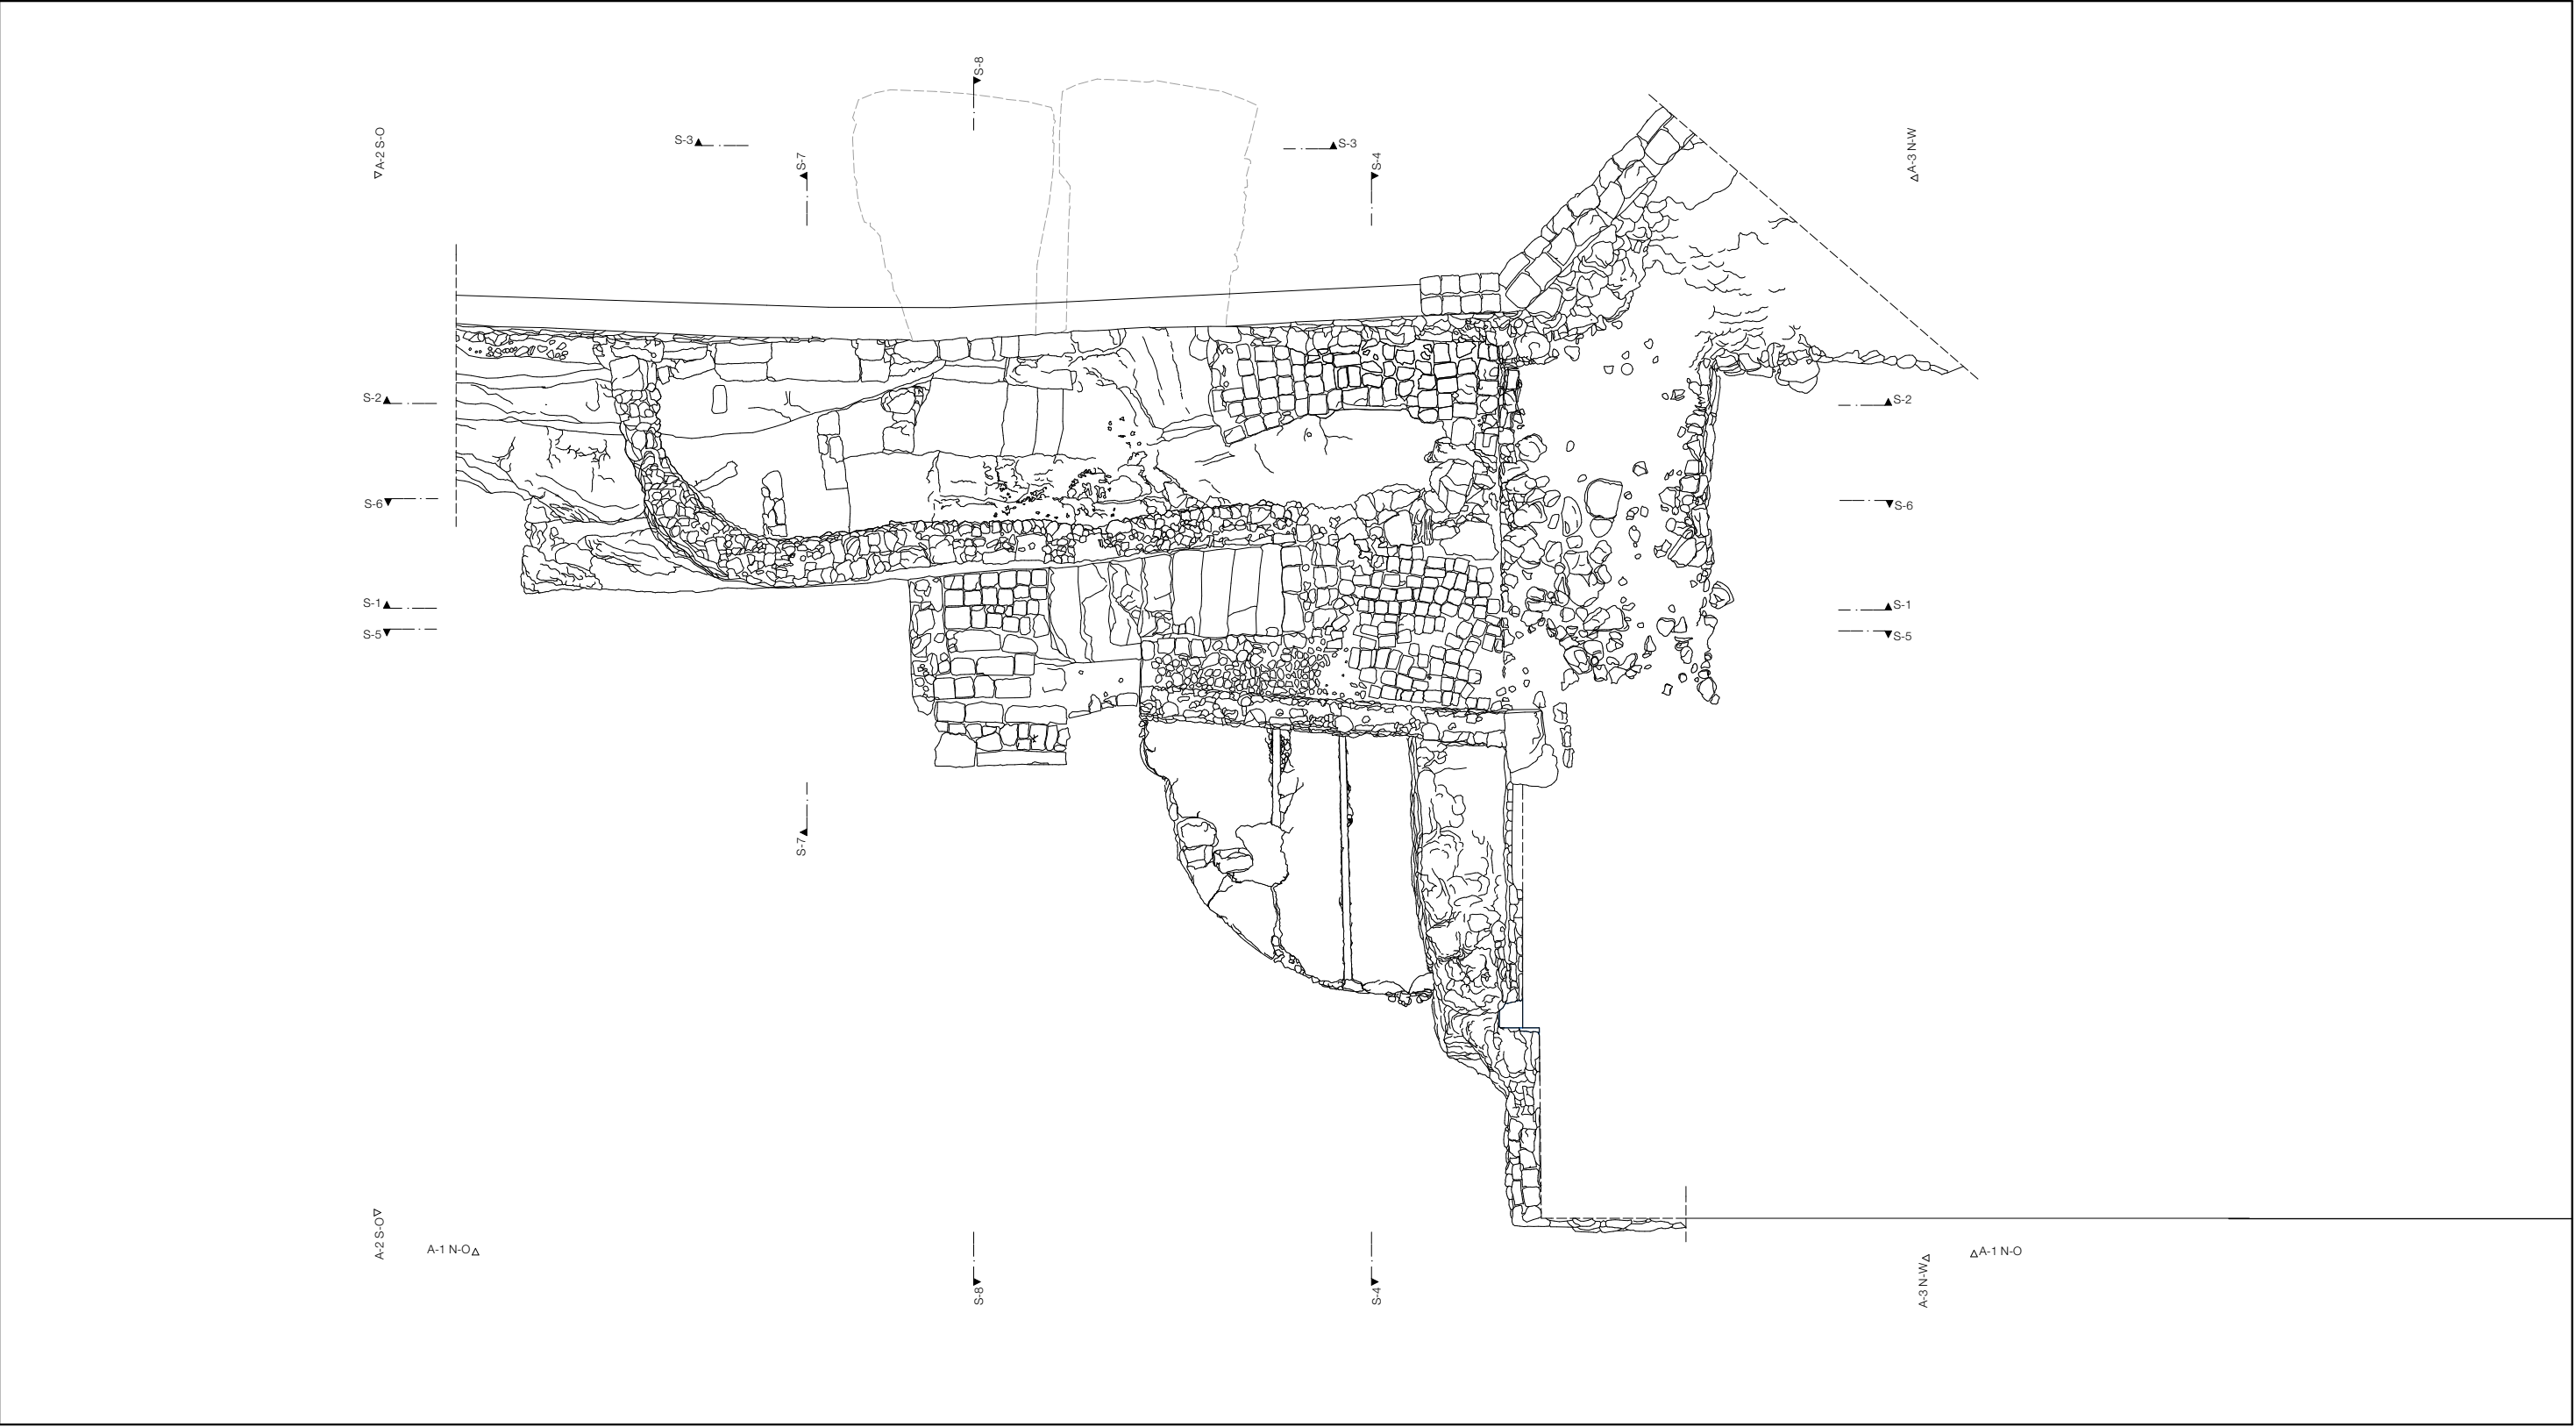

Planinhalt:

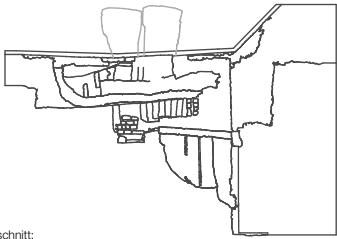

Planausschnitt:



Frau Prof. Dr. Martina Abri
Herr Prof. Dr. Dr. Dr. hc. Dieter Vieweger
Lehrende:

B. Sc. Léa Estelle Thierry
Matrikel-Nr. 14210

Angelerigt durch:

Maßstab: 1 : 100 Blattformat: DIN A3

Datum / Stand: 09.01.2017

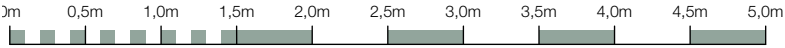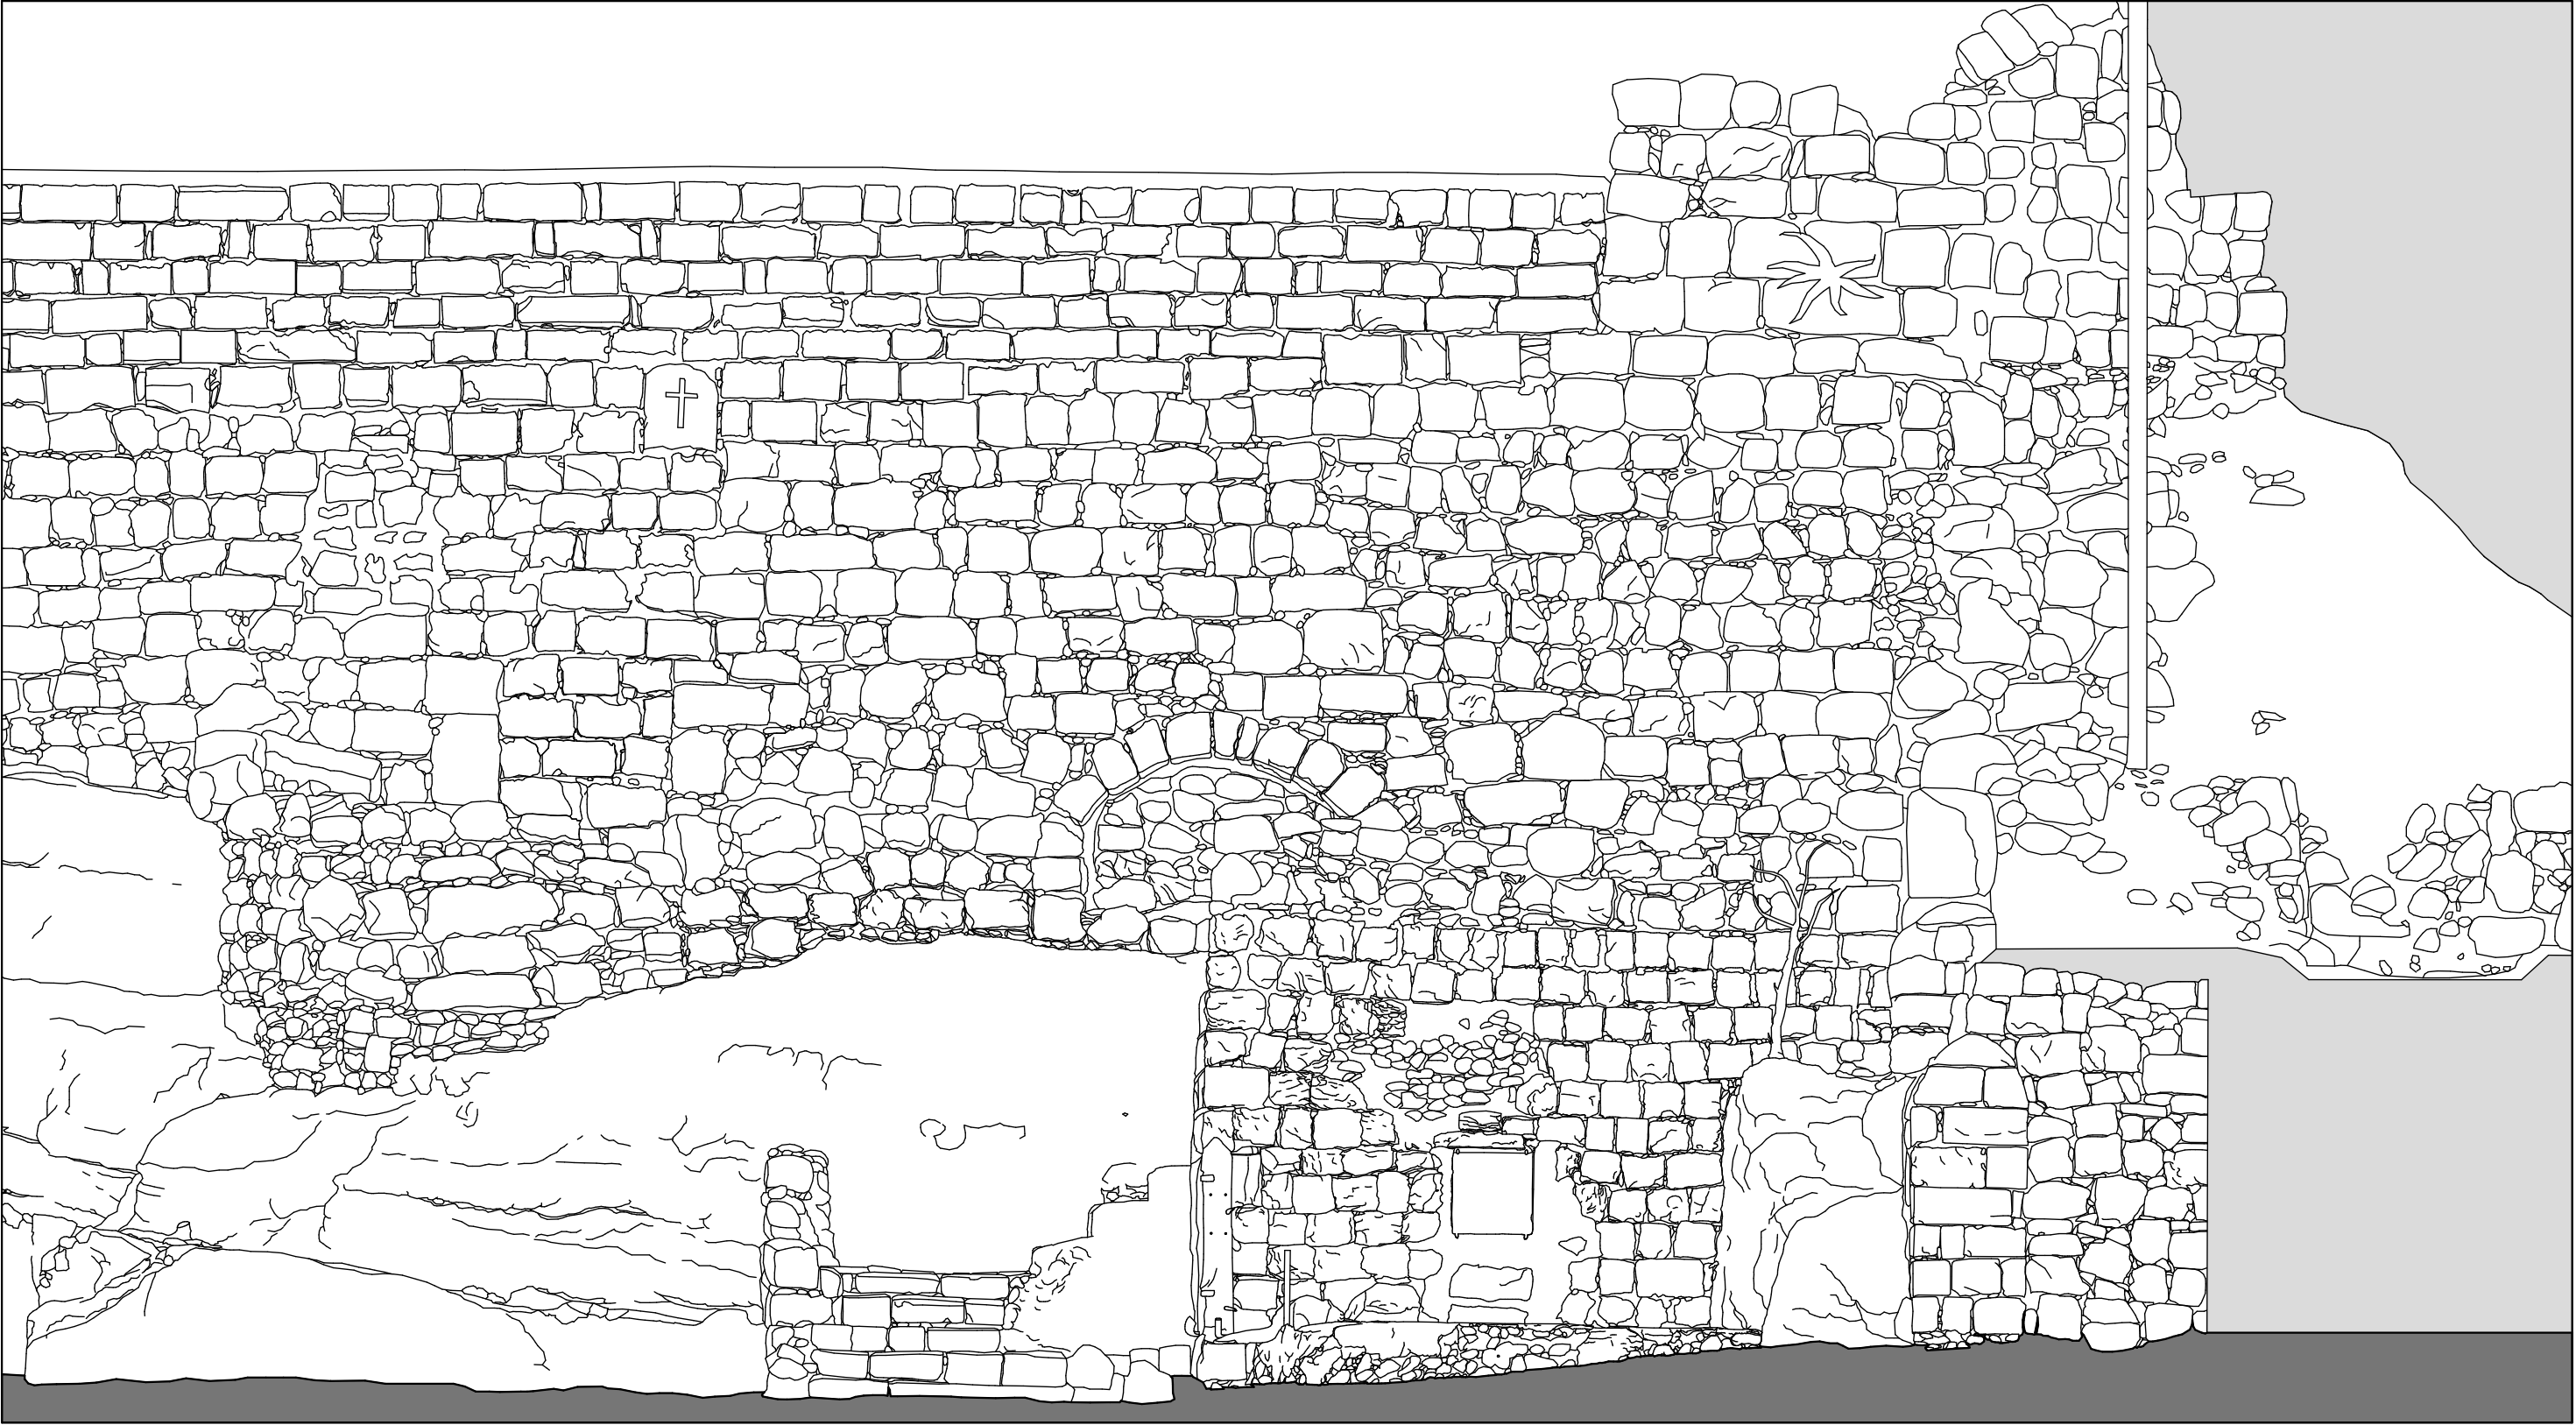


Mikwaot auf dem Zionsberg
in Jerusalem

Projekt:

Bestandsplan
Ansicht 1 Süd-West

Planinhalt:

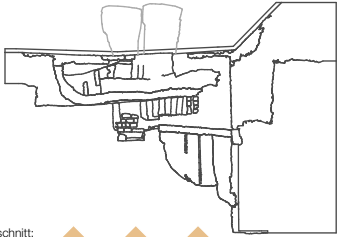

Planausschnitt:

Frau Prof. Dr. Martina Abri
Herr Prof. Dr. Dr. Dr. hc. Dieter Vieweger
Lehrende:

B. Sc. Léa Estelle Thierry
Matrikel-Nr. 14210

Angelerigt durch:

Maßstab: 1 : 50 Blattformat: DIN A3

Datum / Stand: 08.01.2017




0m 0,5m 1,0m 1,5m 2,0m 2,5m 3,0m 3,5m 4,0m 4,5m 5,0m

Mikwaot auf dem Zionsberg
in Jerusalem

Projekt:

Bestandsplan
Ansicht 2 Nord-West

Planinhalt:

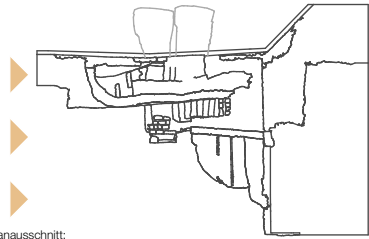

Planausschnitt:


Frau Prof. Dr. Martina Abri
Herr Prof. Dr. Dr. Dr. hc. Dieter Vieweger
Lehrende:

B. Sc. Léa Estelle Thierry
Matrikel-Nr. 14210

Angelerigt durch:

Maßstab: 1 : 50 Blattformat: DIN A3

Datum / Stand: 08.01.2017

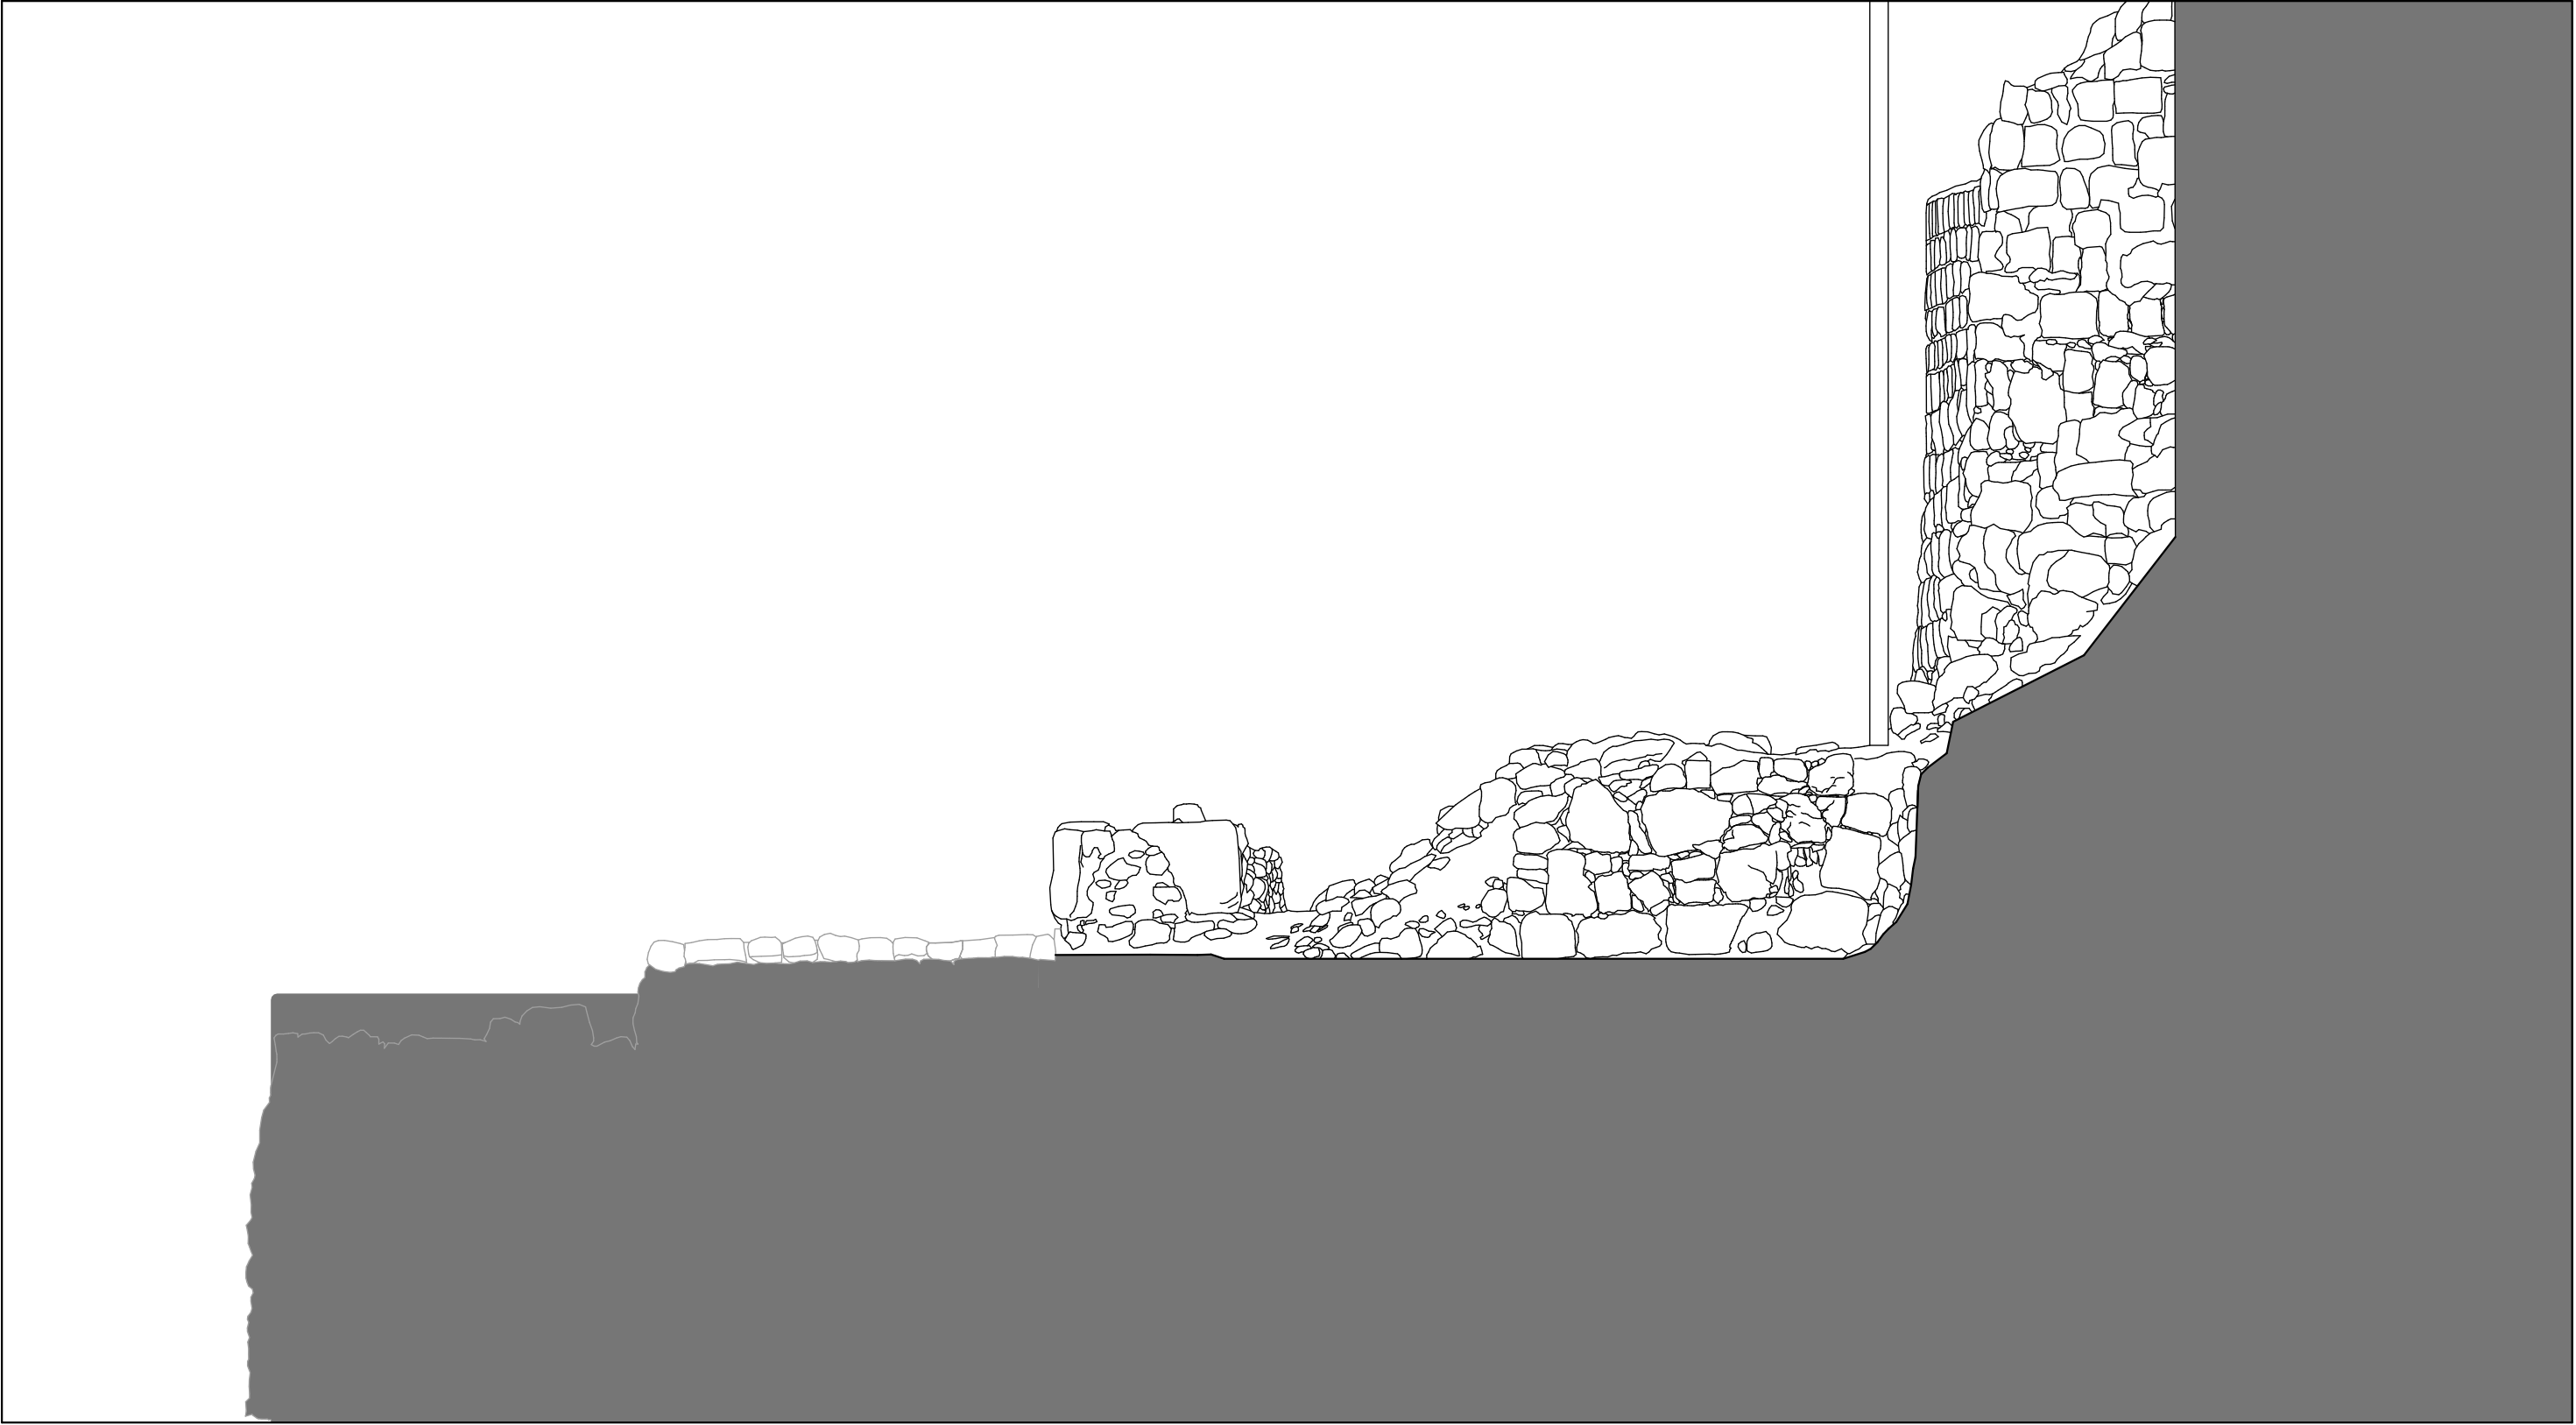


0m 0,5m 1,0m 1,5m 2,0m 2,5m 3,0m 3,5m 4,0m 4,5m 5,0m

Mikwaot auf dem Zionsberg
in Jerusalem

Projekt:

Bestandsplan
Ansicht 3 Süd-Ost

Planinhalt:

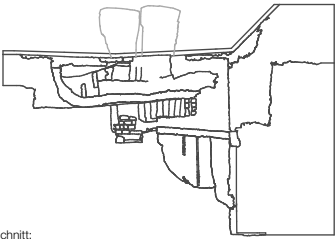

Planausschnitt:


Frau Prof. Dr. Martina Abri
Herr Prof. Dr. Dr. Dr. hc. Dieter Vieweger
Lehrende:

B. Sc. Léa Estelle Thierry
Matrikel-Nr. 14210


Angelerigt durch:

Maßstab: 1 : 50 Blattformat: DIN A3


Datum / Stand: 08.01.2017

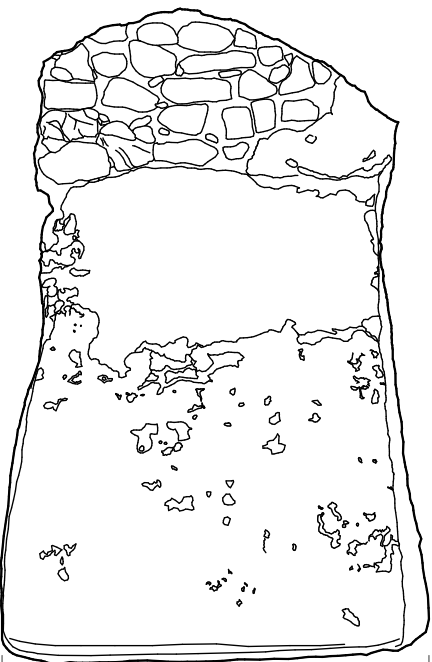


Ansicht Süd-West
Mikwe 1

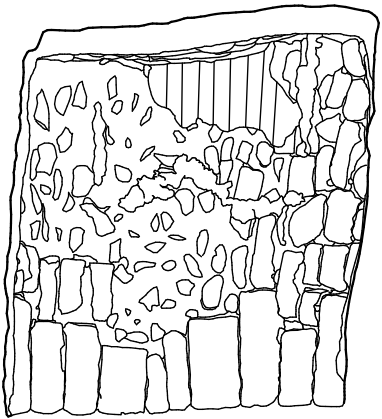


Deckenansicht
Mikwe 1

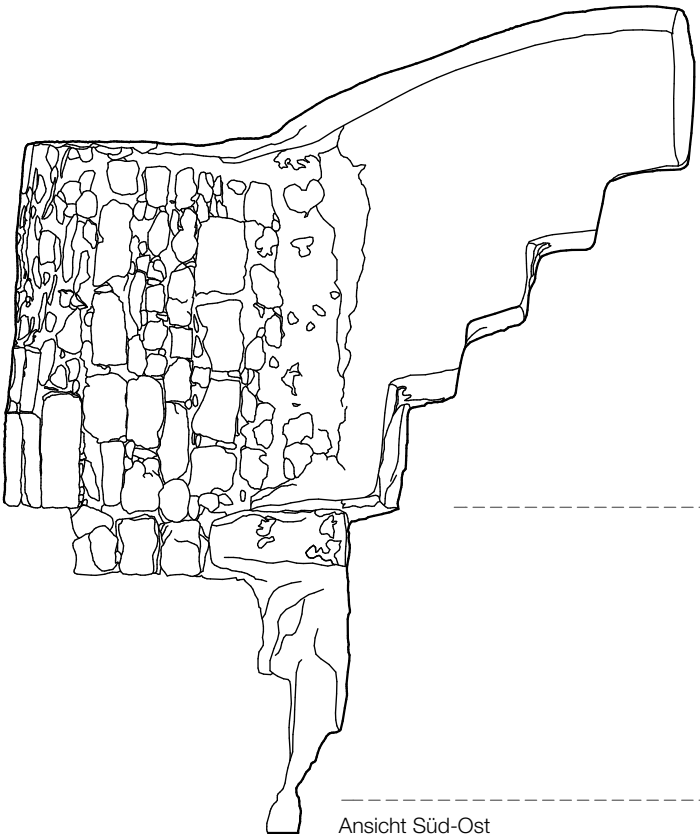


Ansicht Süd-Ost
Mikwe 1

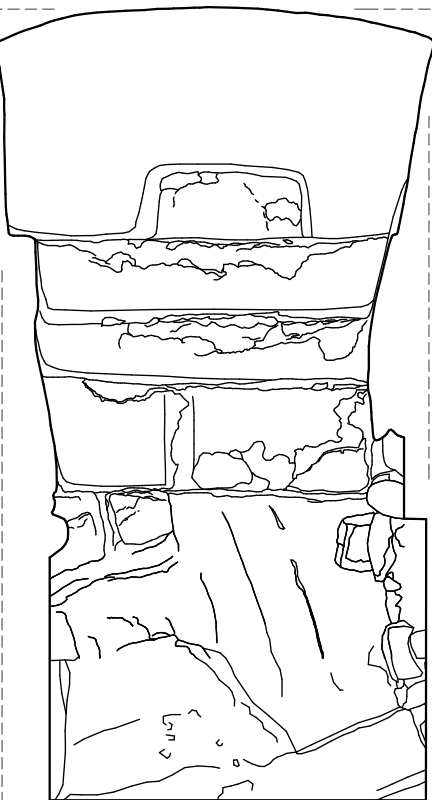


Grundriss
Mikwe 1

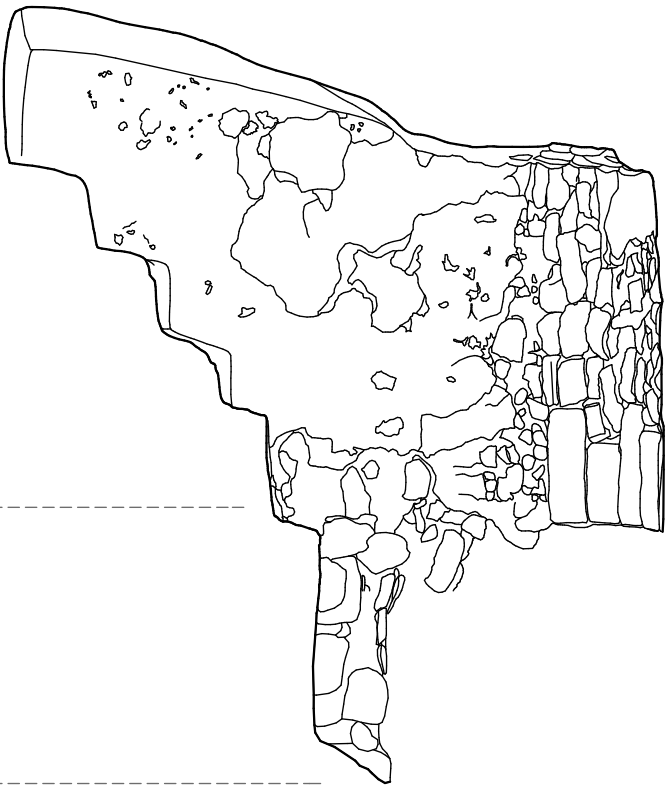

Ansicht Nord-West
Mikwe 1

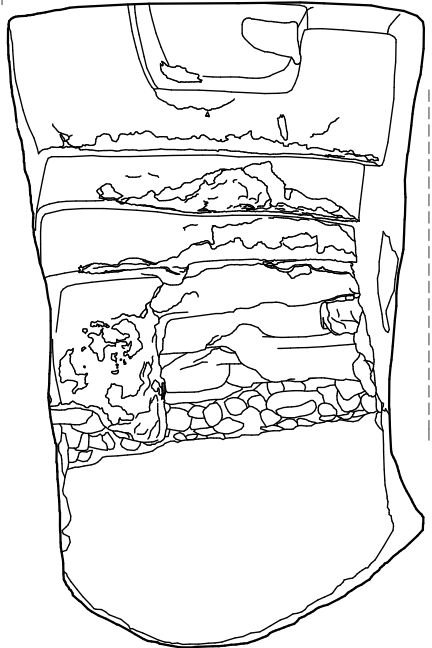

Ansicht Nord-Ost
Mikwe 1

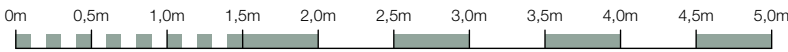


Mikwaot auf dem Zionsberg
in Jerusalem

Projekt:

Bestandsplan
Projektion
Sechs Ansichten Mikwe 1

Planinhalt:

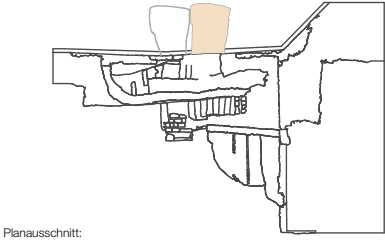

Planausschnitt:

Frau Prof. Dr. Martina Abri
Herr Prof. Dr. Dr. Dr. hc. Dieter Vieweger


Lehrende:

B. Sc. Léa Estelle Thierry
Matrikel-Nr. 14210


Angelerigt durch:

Maßstab: 1 : 50 Blattformat: DIN A3


Datum / Stand: 08.01.2017

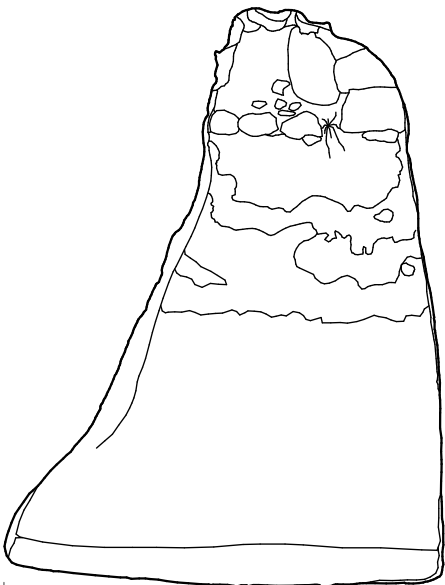


Ansicht Süd-West
Mikwe 2

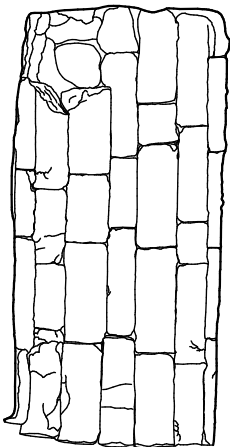

Deckenansicht
Mikwe 2

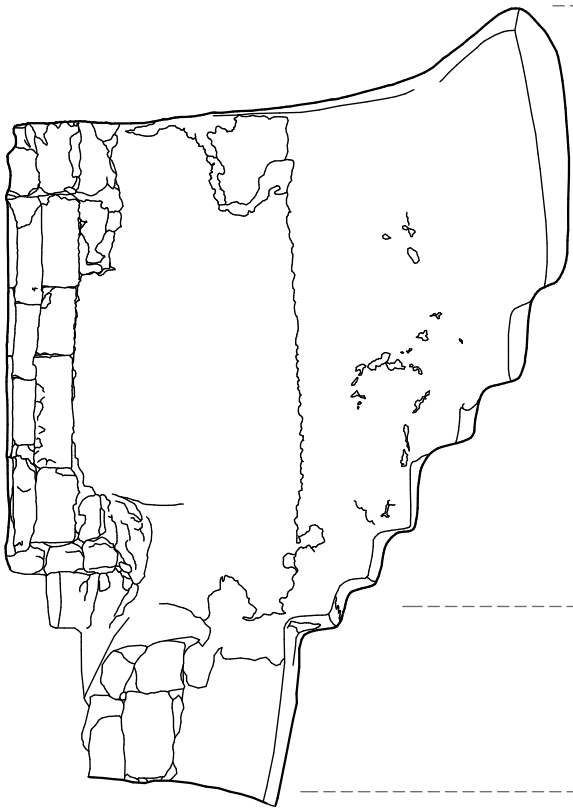


Ansicht Süd-Ost
Mikwe 2

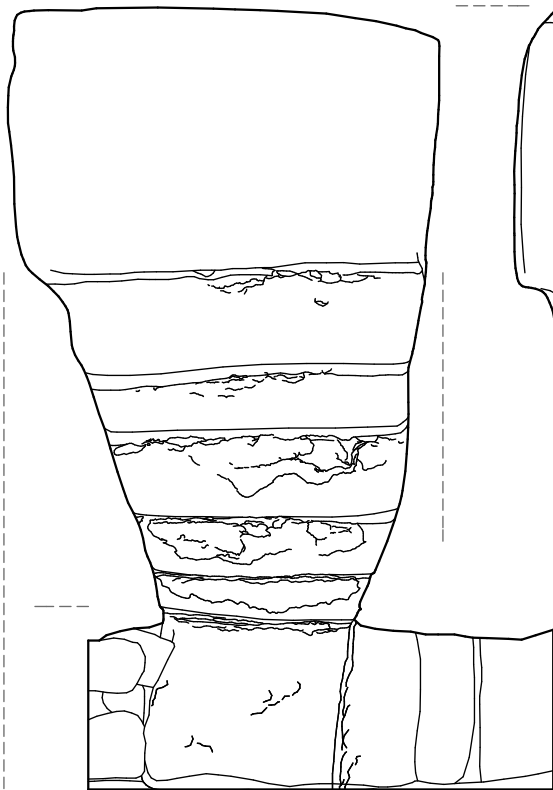


Grundriss
Mikwe 2



Ansicht Nord-West
Mikwe 2

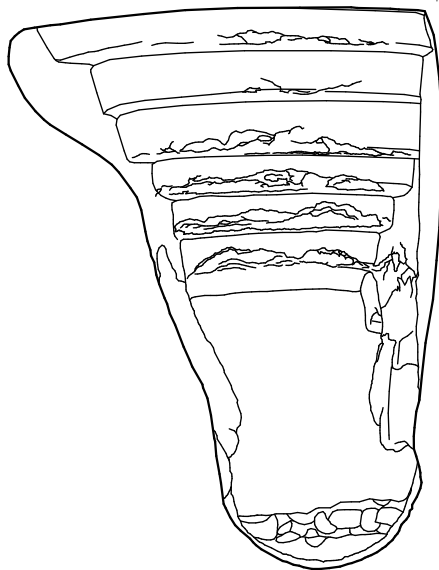

Ansicht Nord-Ost
Mikwe 2

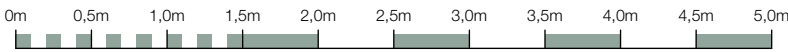


Mikwaot auf dem Zionsberg
in Jerusalem

Projekt:

Projektion
Sechs Ansichten Mikwe 2

Planinhalt:

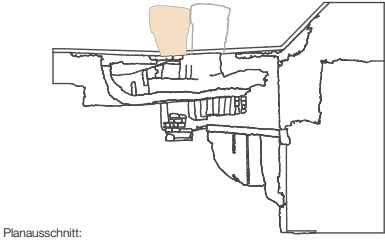

Frau Prof. Dr. Martina Abri
Herr Prof. Dr. Dr. Dr. hc. Dieter Vieweger



Lehrende:

B. Sc. Léa Estelle Thierry
Matrikel-Nr. 14210

Angelerigt durch:

Maßstab: 1 : 50 Blattformat: DIN A3


Datum / Stand:

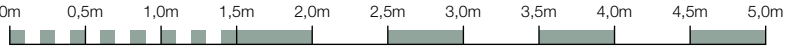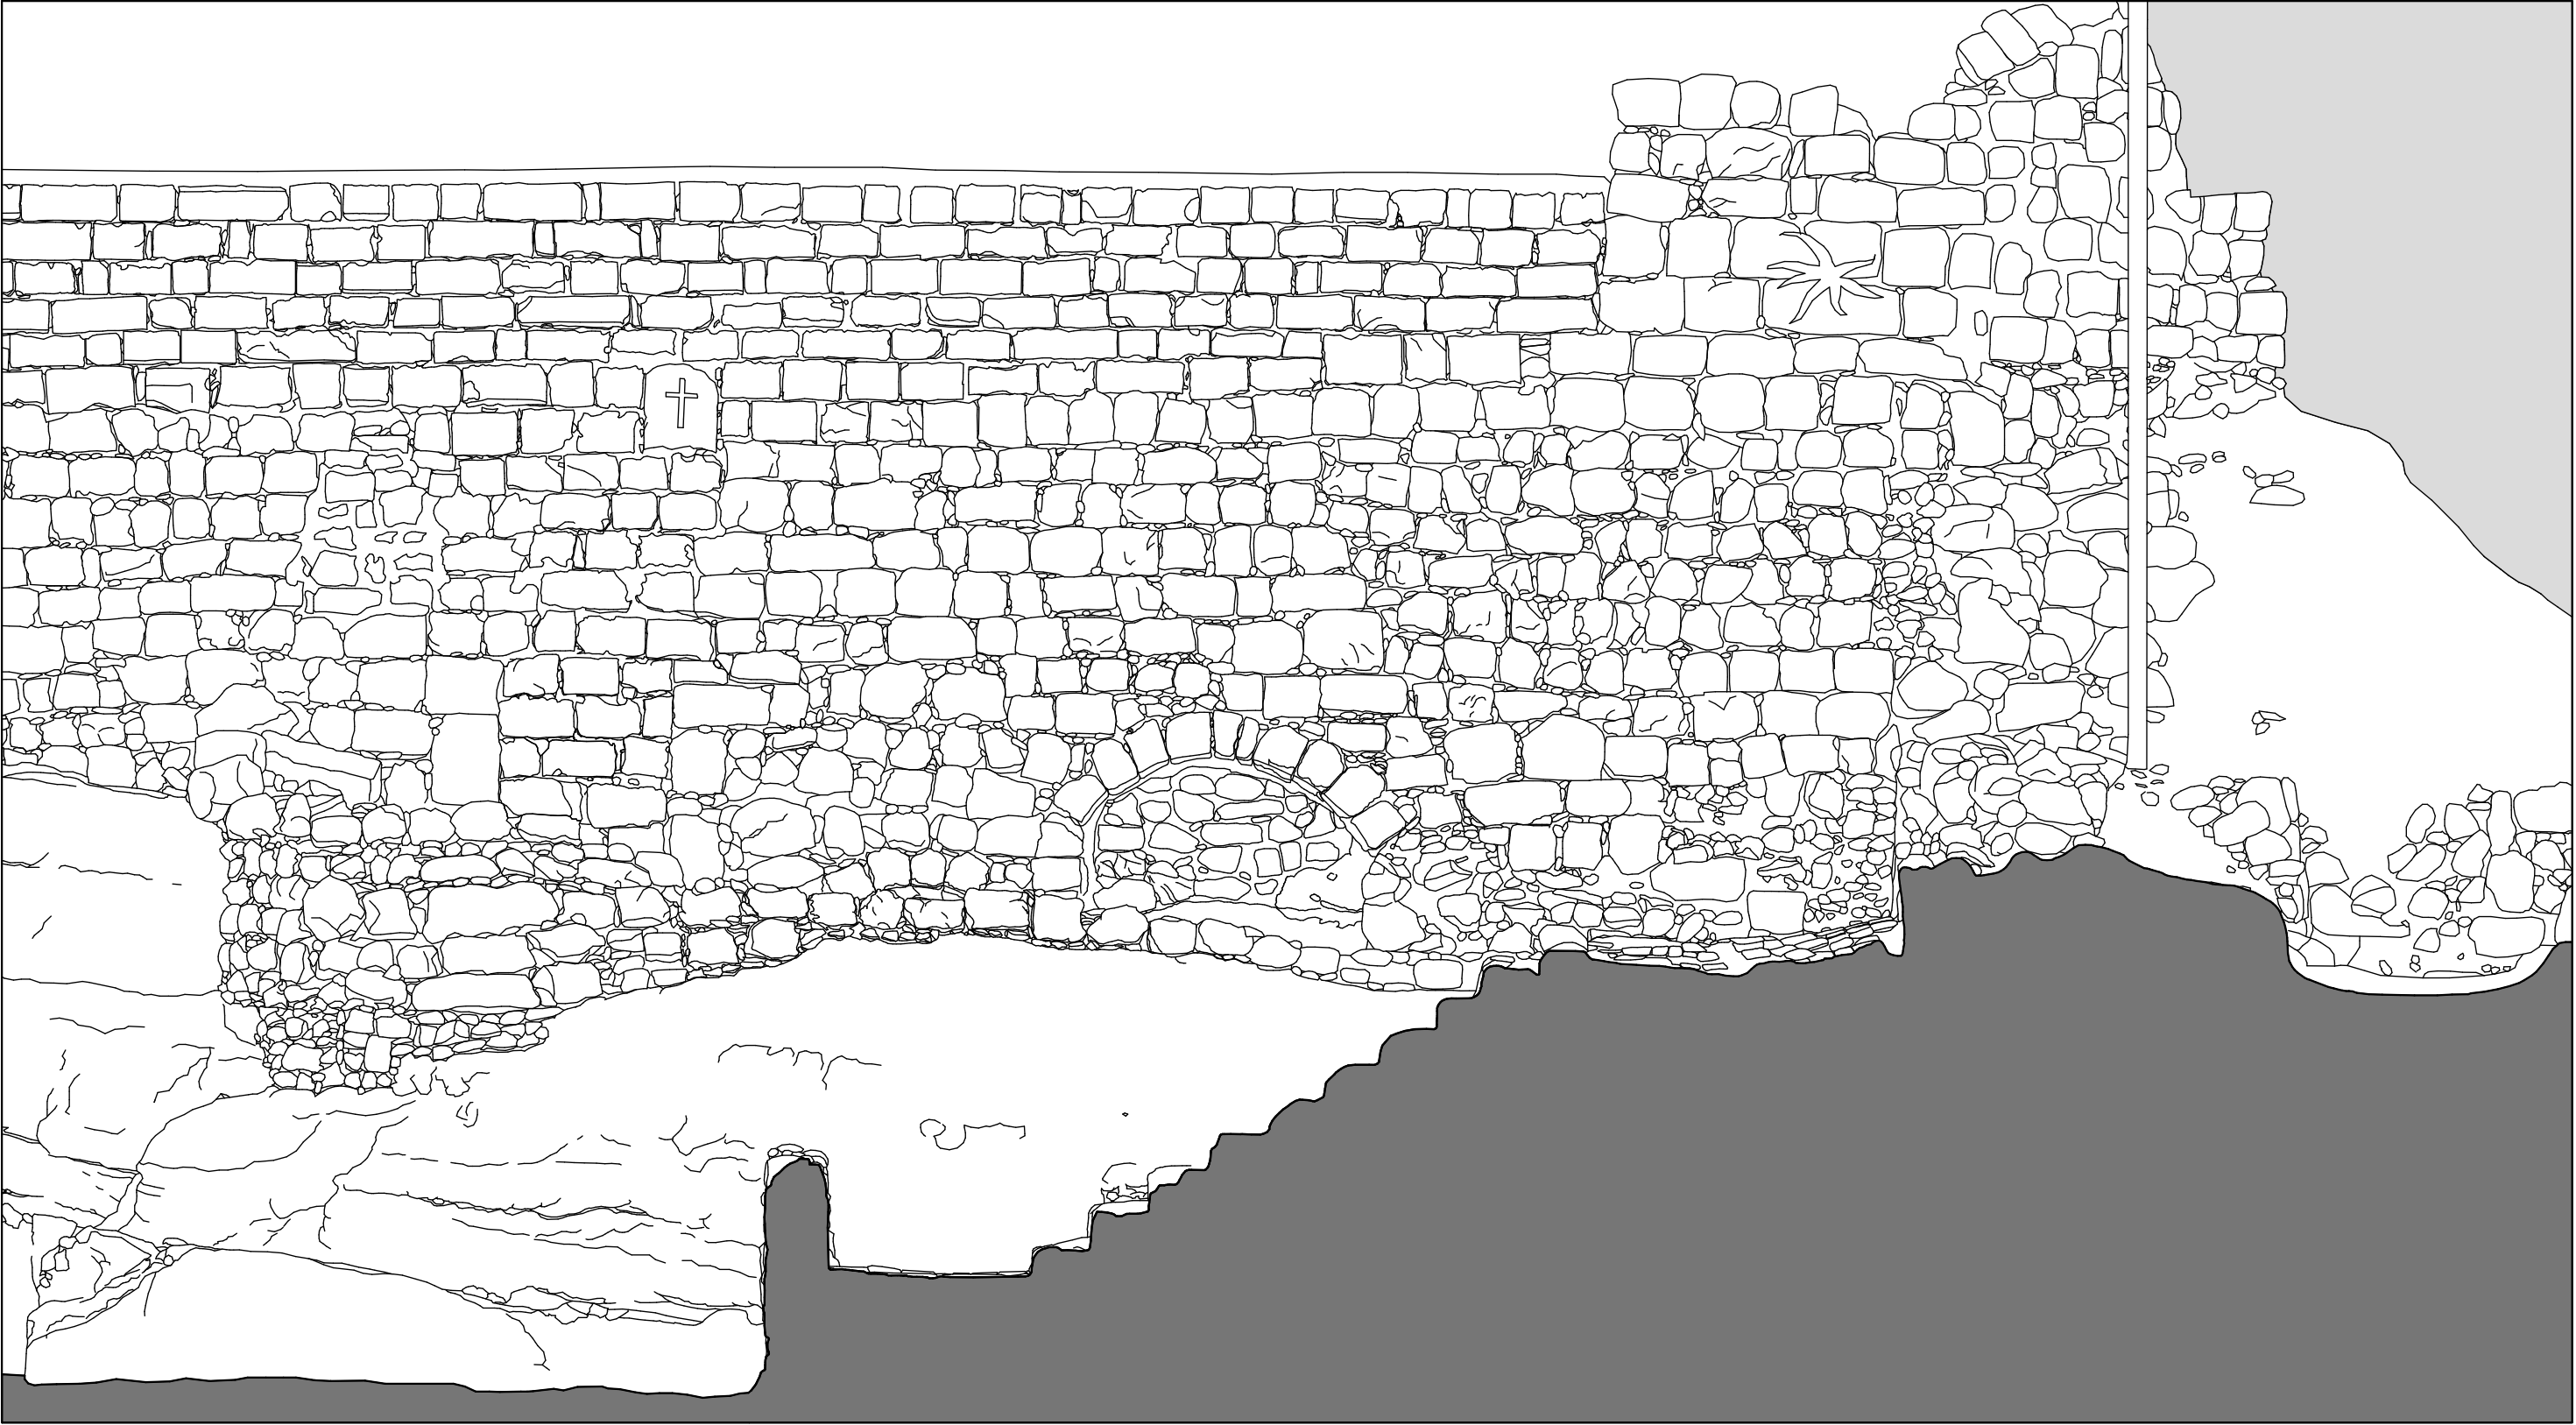

Mikwaot auf dem Zionsberg
in Jerusalem

Bestandsplan
Schnitt 1

Planinhalt:

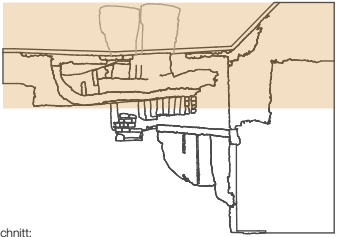

Planausschnitt:



Frau Prof. Dr. Martina Abri
Herr Prof. Dr. Dr. Dr. hc. Dieter Vieweger
Lehrende:

B. Sc. Léa Estelle Thierry
Matrikel-Nr. 14210

Angelerigt durch:


Maßstab: 1 : 50 Blattformat: DIN A3

Datum / Stand: 08.01.2017

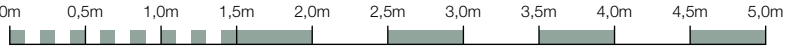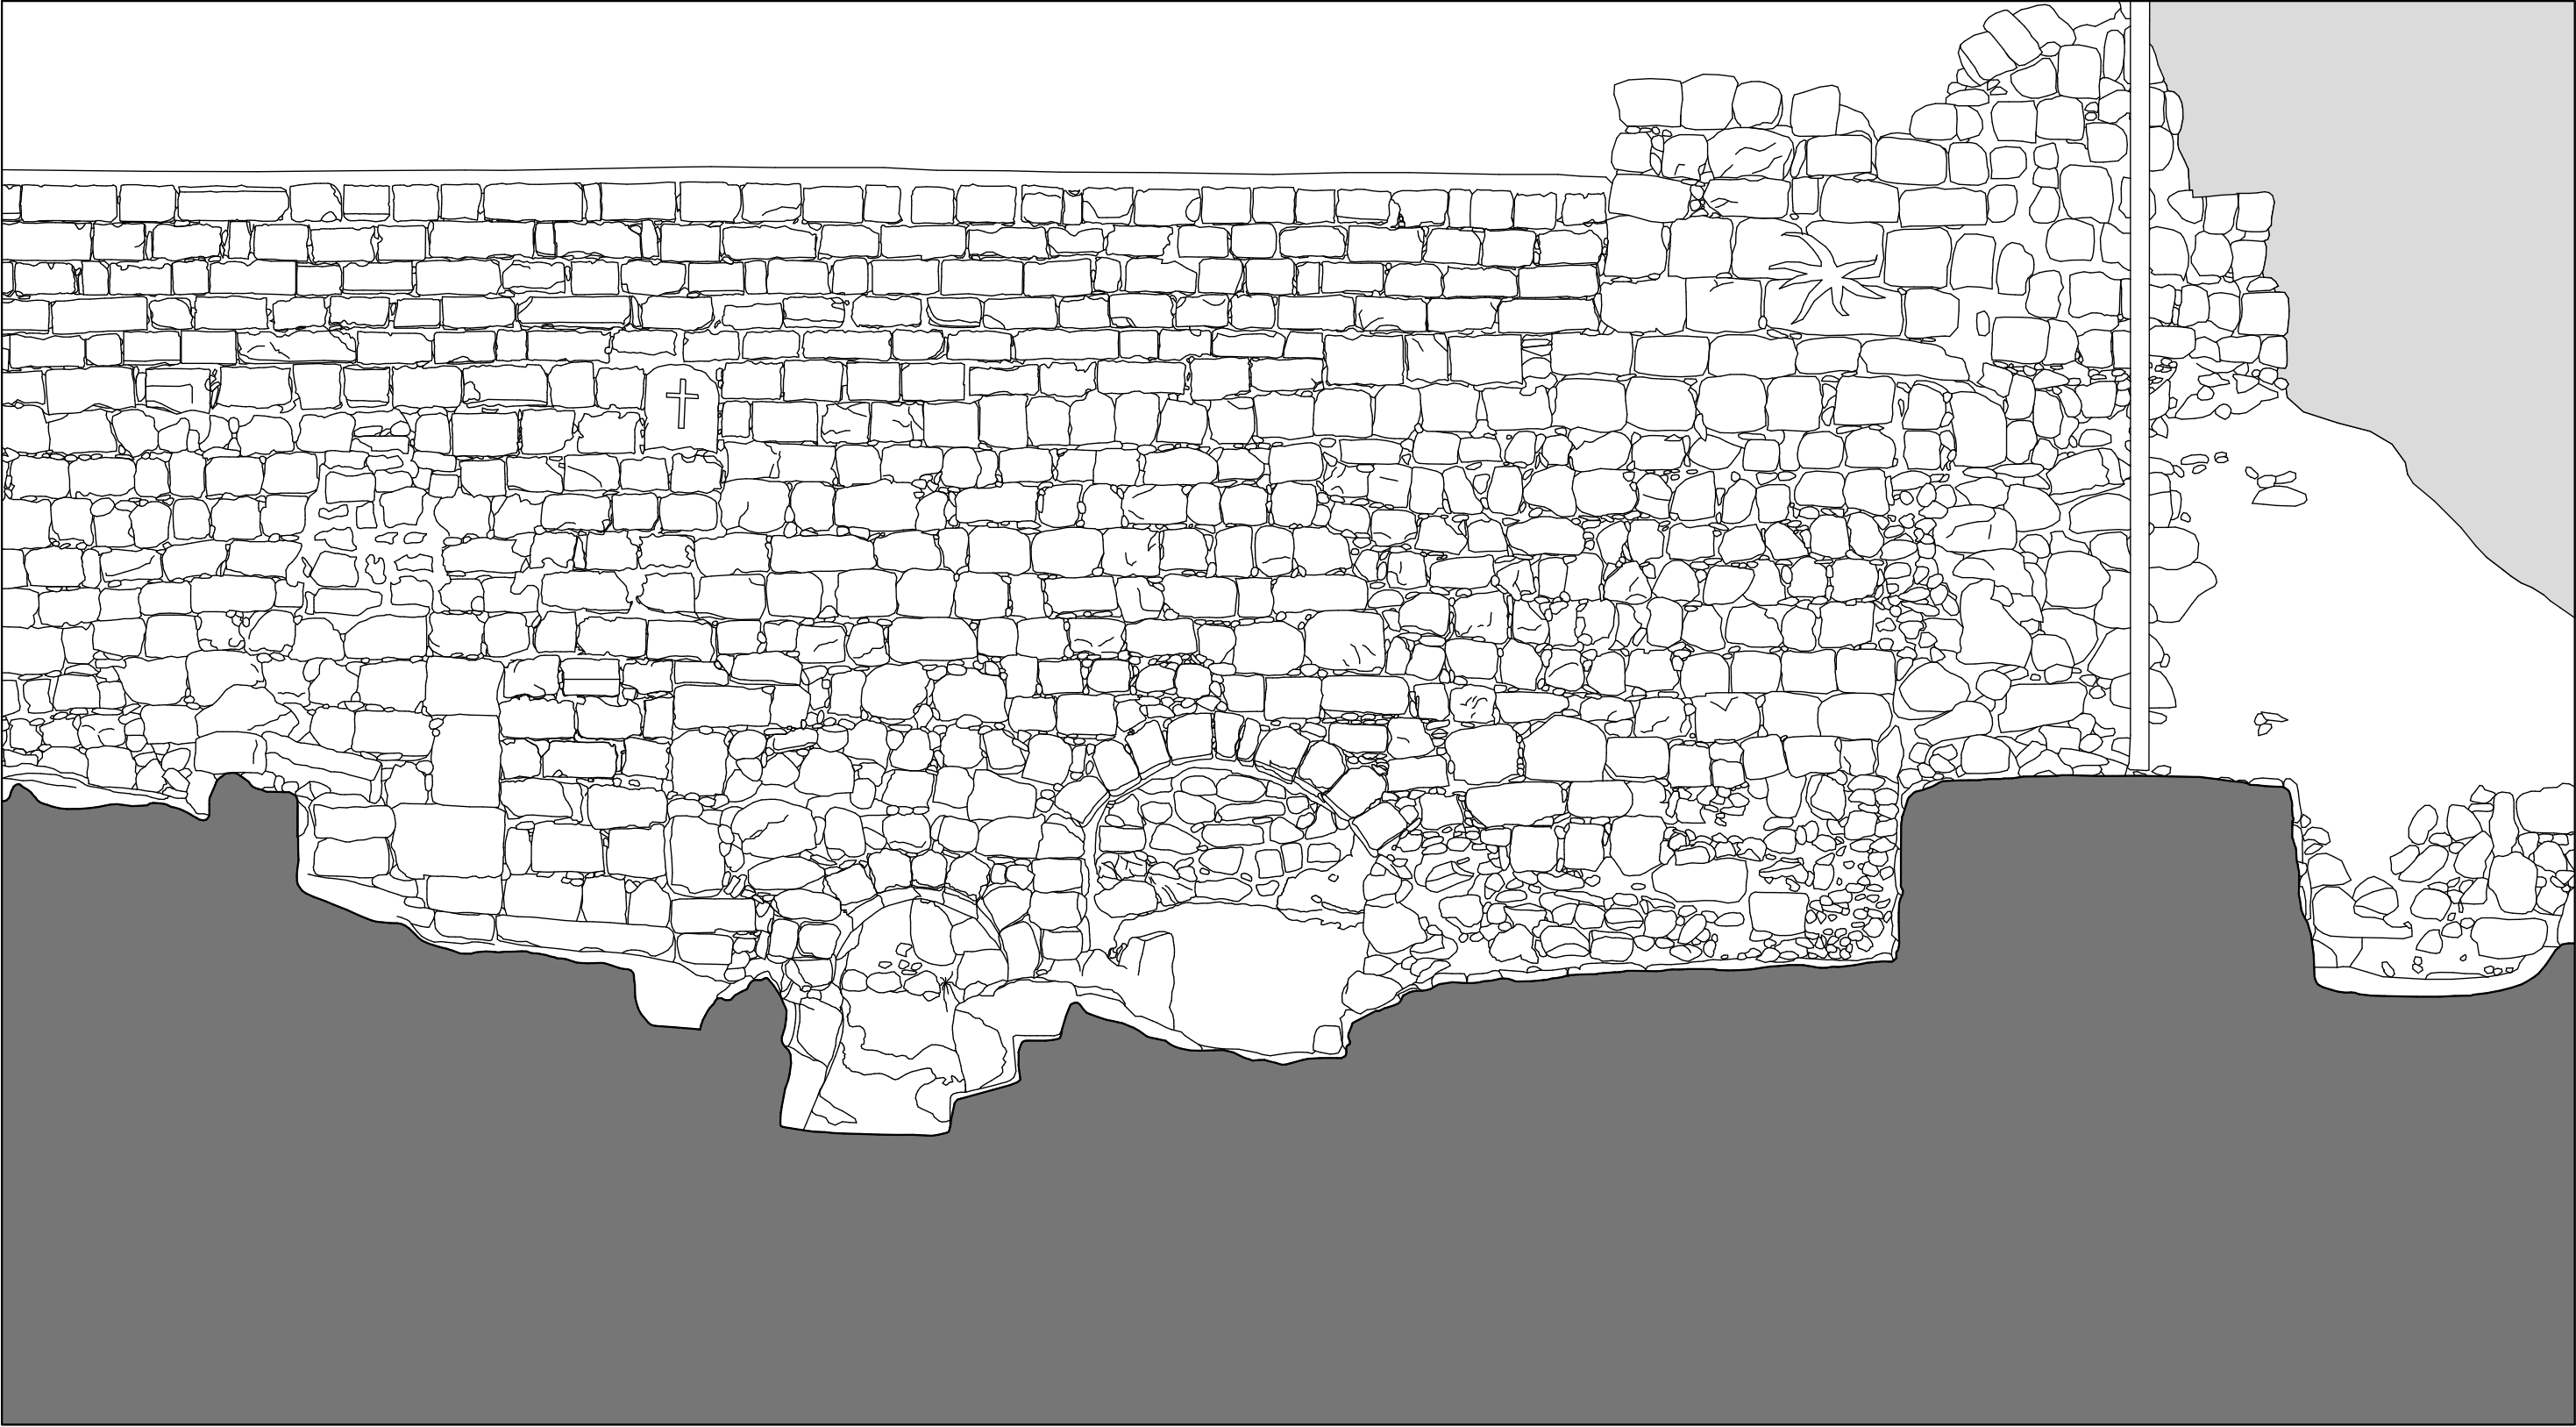


Mikwaot auf dem Zionsberg
in Jerusalem
Projekt:
Bestandsplan
Schnitt 2

Planinhalt:

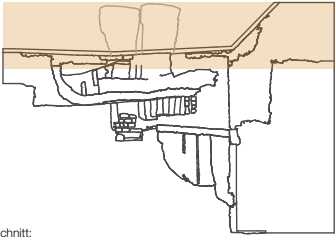

Planausschnitt:

Frau Prof. Dr. Martina Abri
Herr Prof. Dr. Dr. Dr. hc. Dieter Vieweger
Lehrende:
B. Sc. Léa Estelle Thierry
Matrikel-Nr. 14210
Angelerigt durch:
Maßstab: 1 : 50 Blattformat: DIN A3
Datum / Stand: 08.01.2017

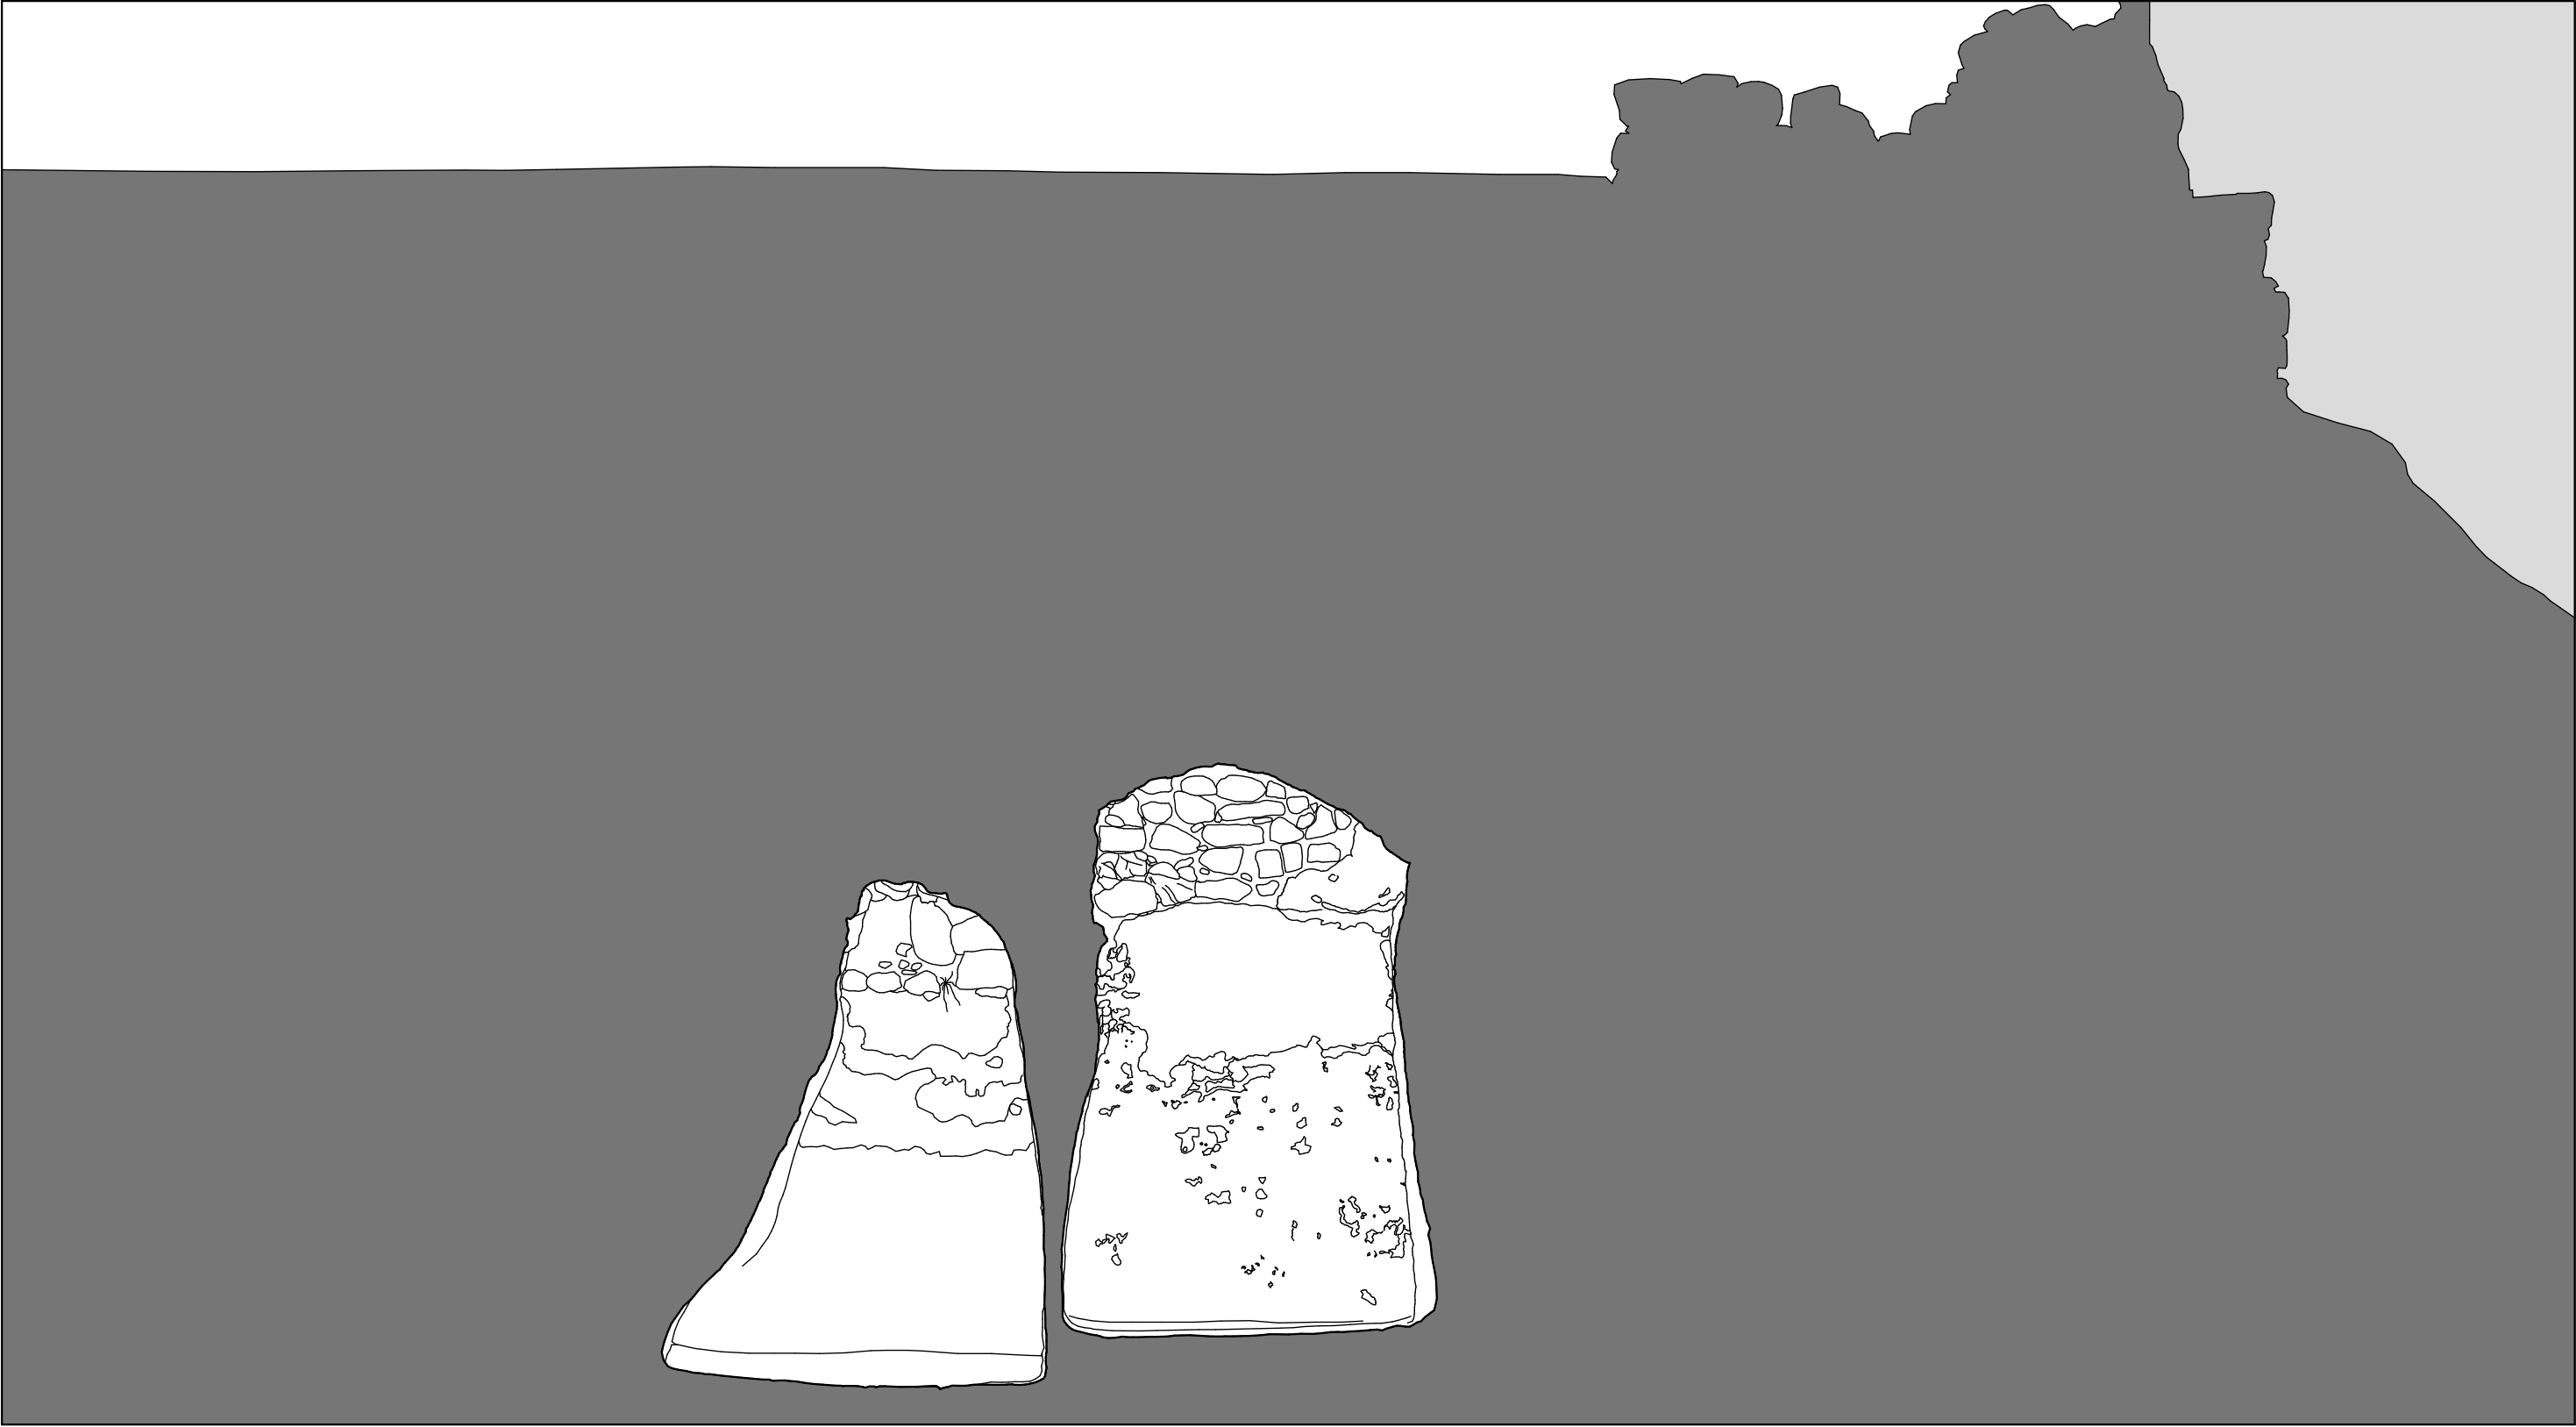


0m 0,5m 1,0m 1,5m 2,0m 2,5m 3,0m 3,5m 4,0m 4,5m 5,0m

Mikwaot auf dem Zionsberg
in Jerusalem

Projekt:

Bestandsplan
Schnitt 3

Planinhalt:

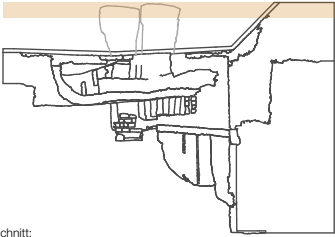

Planausschnitt:



Frau Prof. Dr. Martina Abri
Herr Prof. Dr. Dr. Dr. hc. Dieter Vieweger
Lehrende:

B. Sc. Léa Estelle Thierry
Matrikel-Nr. 14210

Angelerigt durch:

Maßstab: 1 : 50 Blattformat: DIN A3

Datum / Stand: 08.01.2017

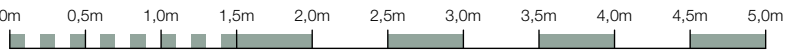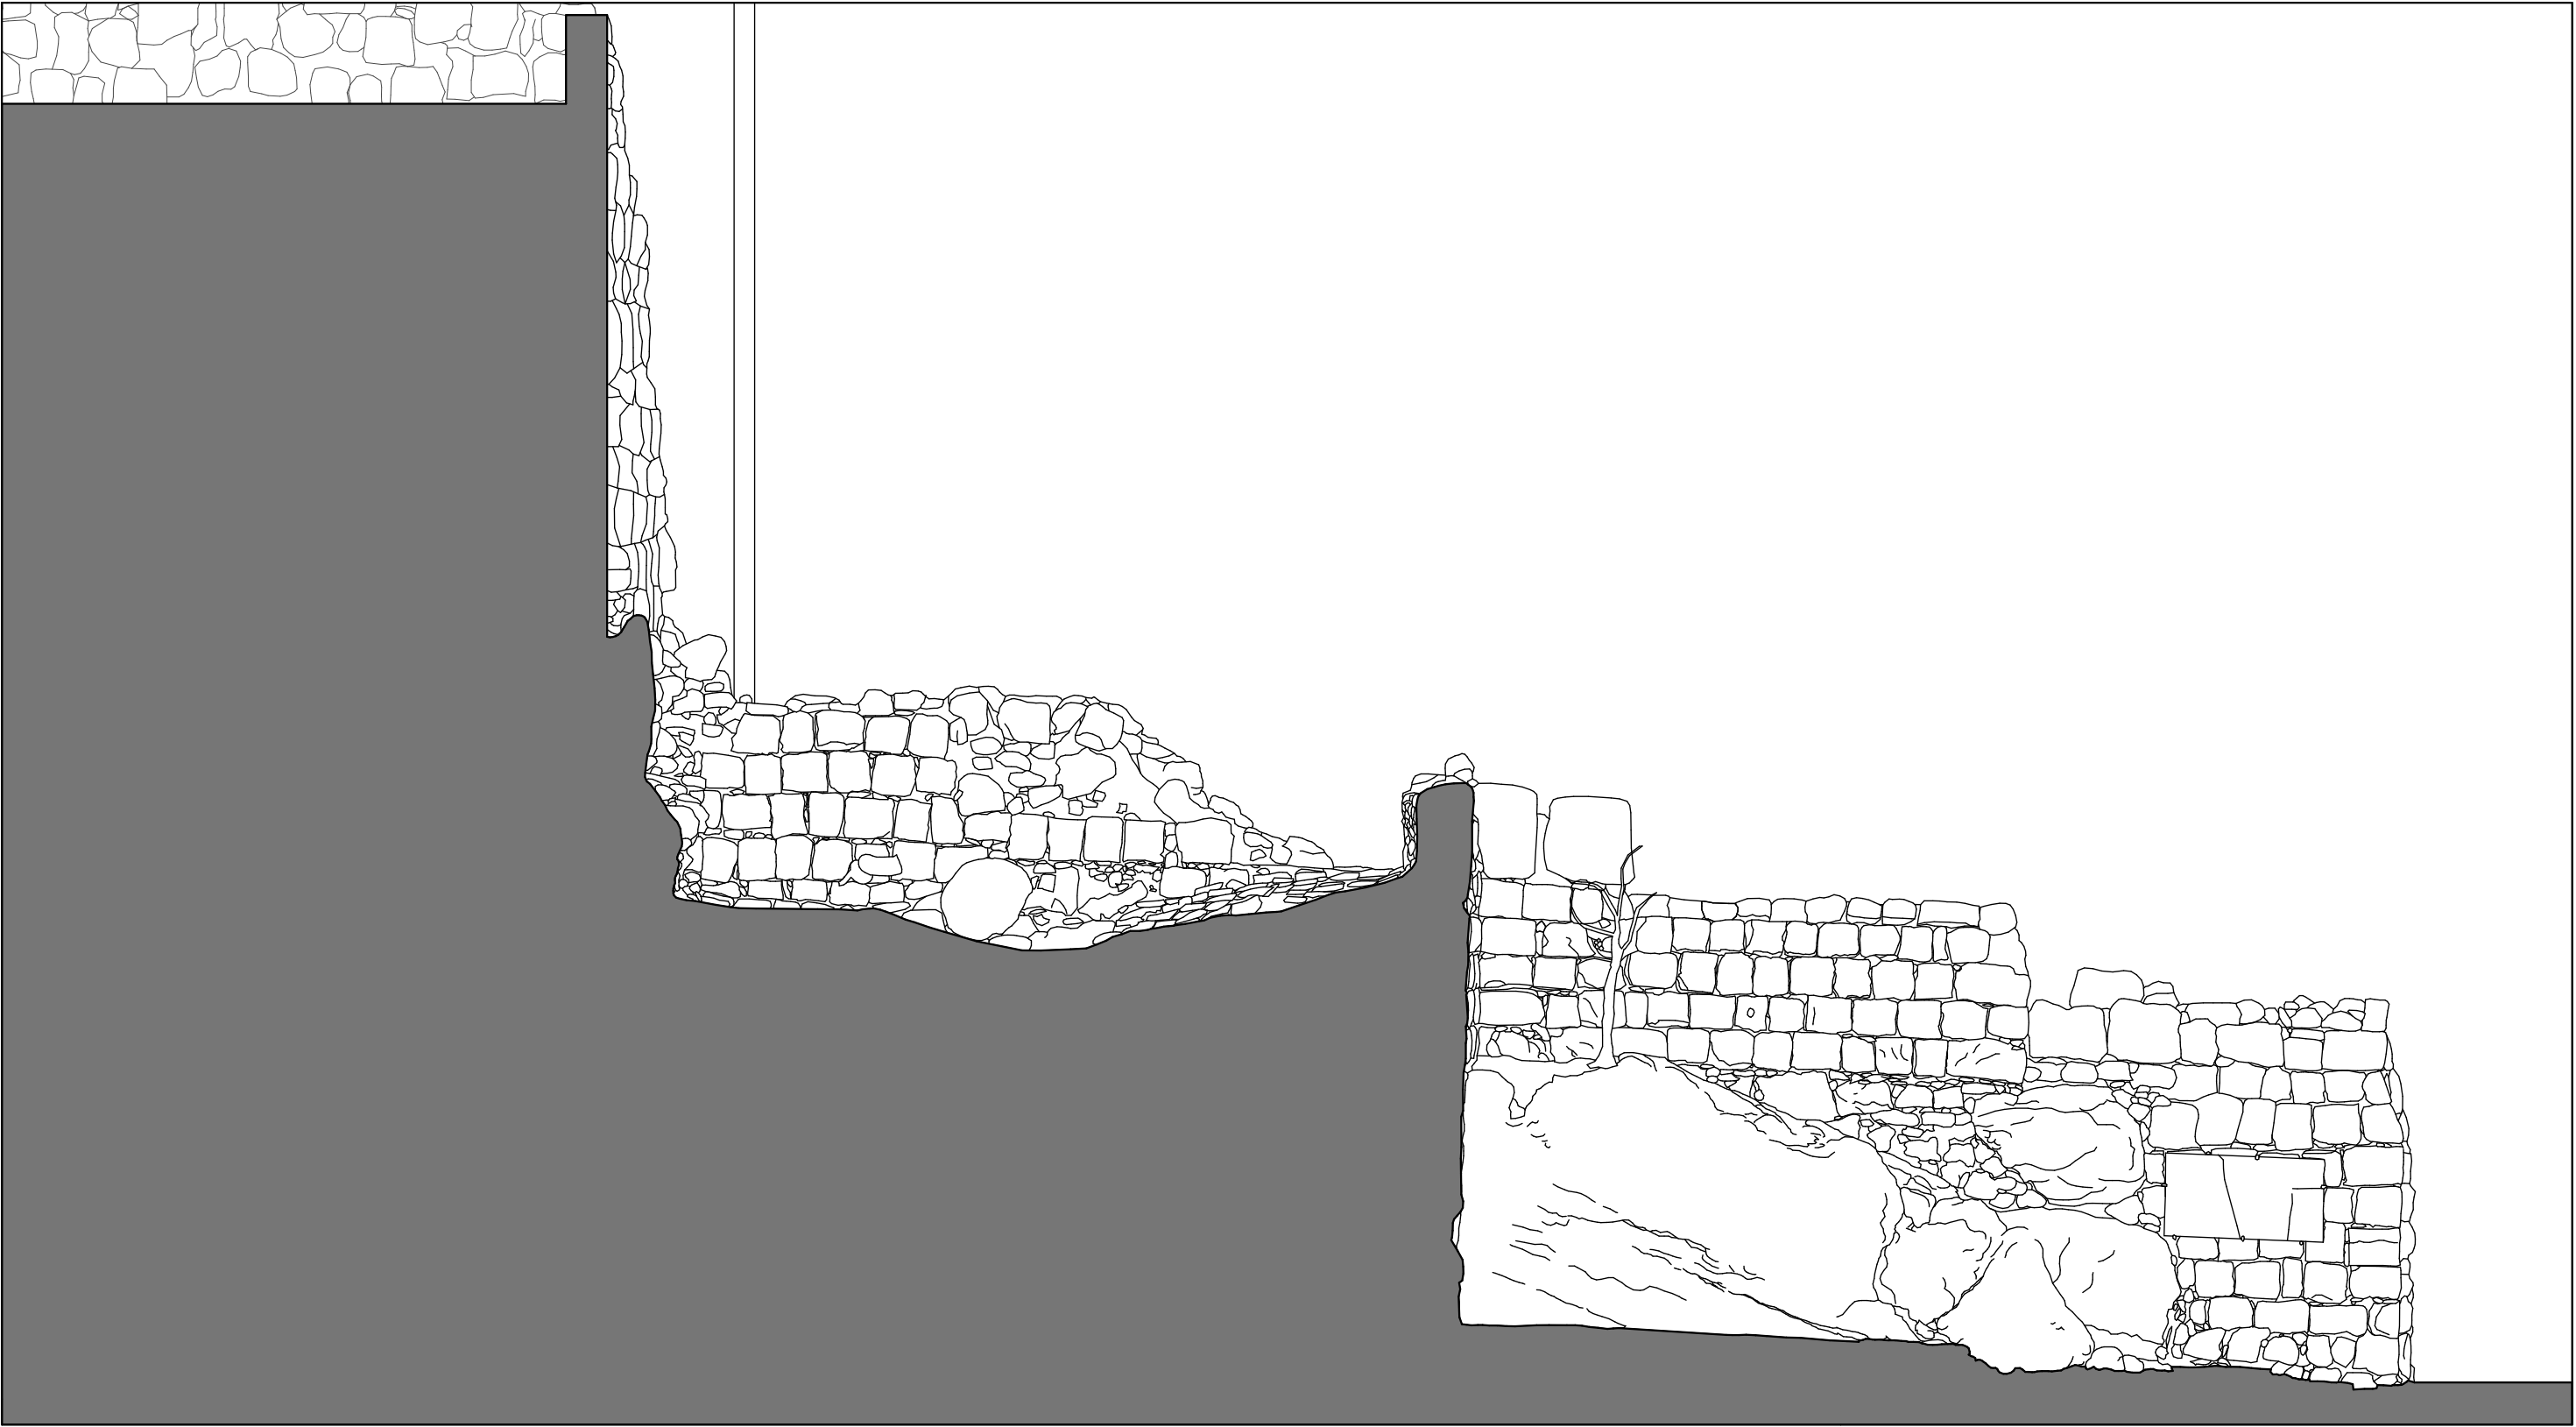


Mikwaot auf dem Zionsberg
in Jerusalem

Projekt:

Bestandsplan
Schnitt 4

Planinhalt:

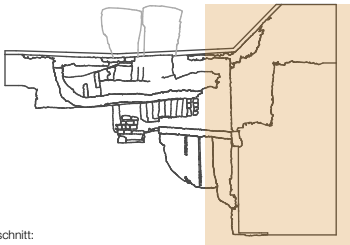

Planausschnitt:



Frau Prof. Dr. Martina Abri
Herr Prof. Dr. Dr. Dr. hc. Dieter Vieweger
Lehrende:

B. Sc. Léa Estelle Thierry
Matrikel-Nr. 14210

Angelerigt durch:

Maßstab: 1 : 50 Blattformat: DIN A3

Datum / Stand: 08.01.2017

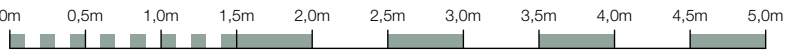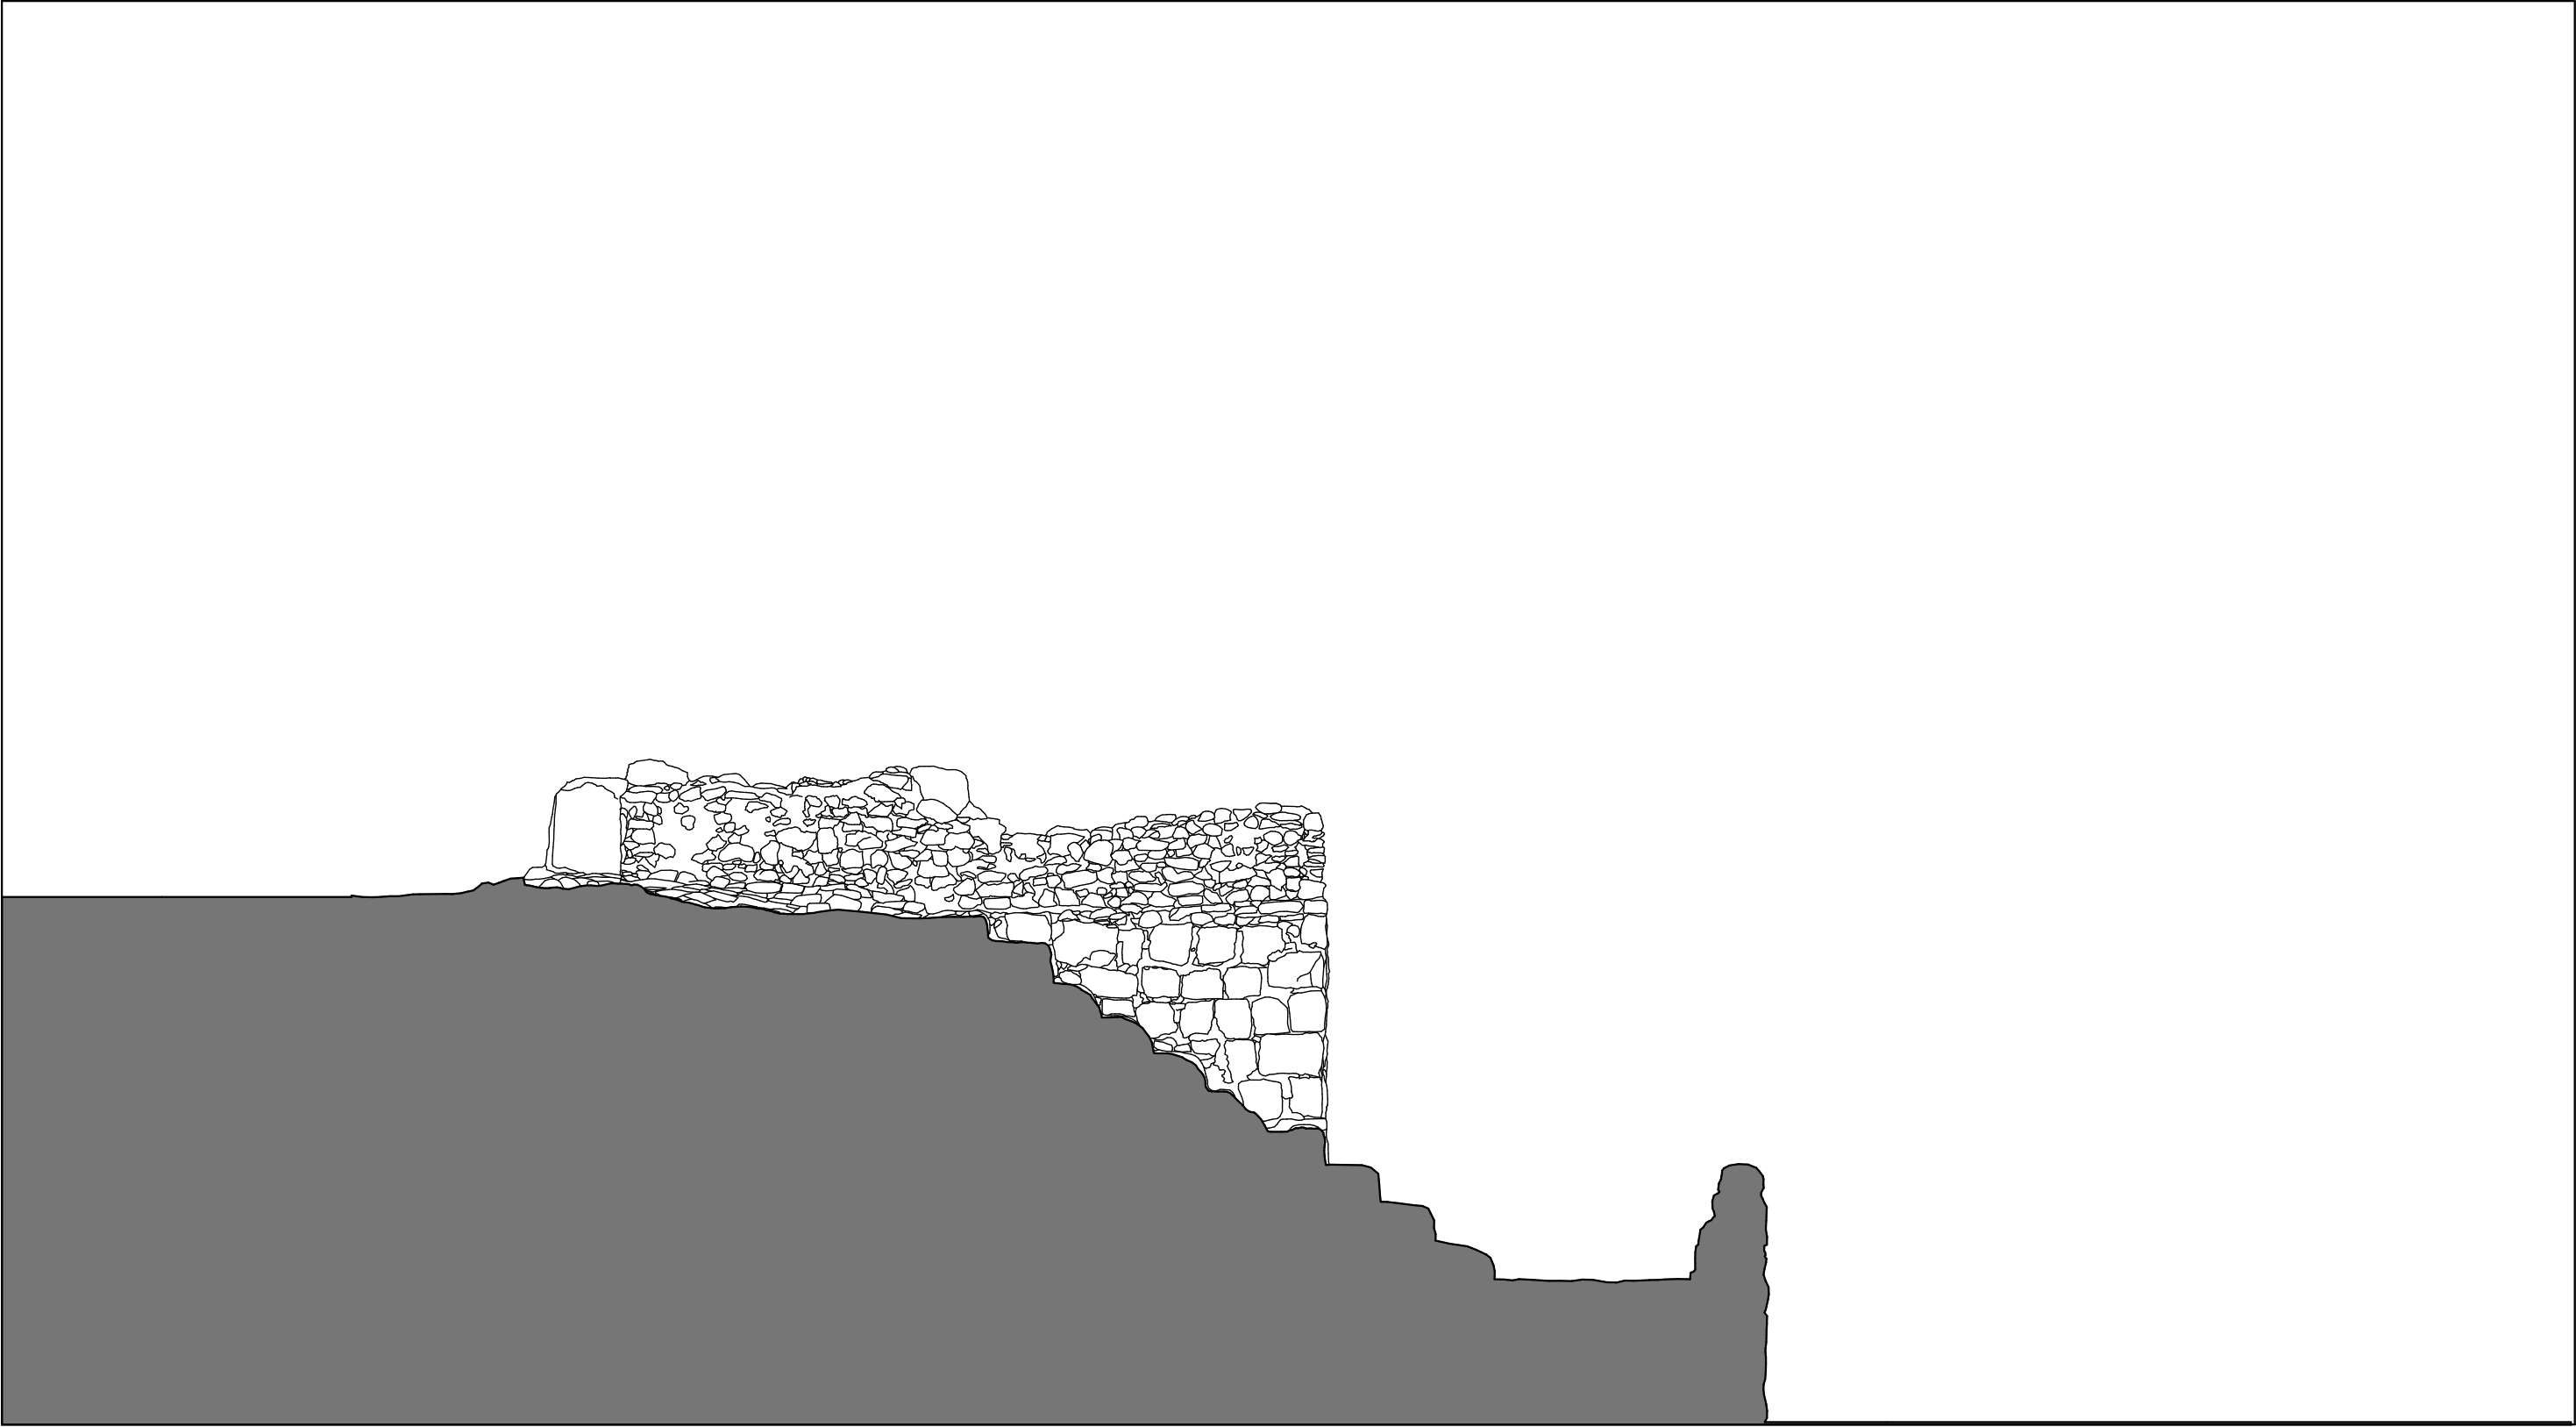


Mikwaot auf dem Zionsberg
in Jerusalem

Projekt:

Bestandsplan
Schnitt 5

Planinhalt:

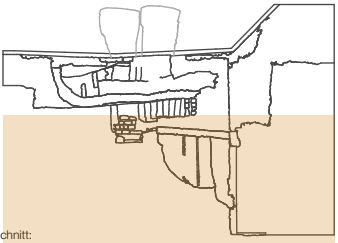

Planausschnitt:



Frau Prof. Dr. Martina Abri
Herr Prof. Dr. Dr. Dr. hc. Dieter Vieweger
Lehrende:

B. Sc. Léa Estelle Thierry
Matrikel-Nr. 14210

Angefertigt durch:

Maßstab: 1 : 50 Blattformat: DIN A3


Datum / Stand: 08.01.2017

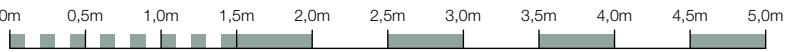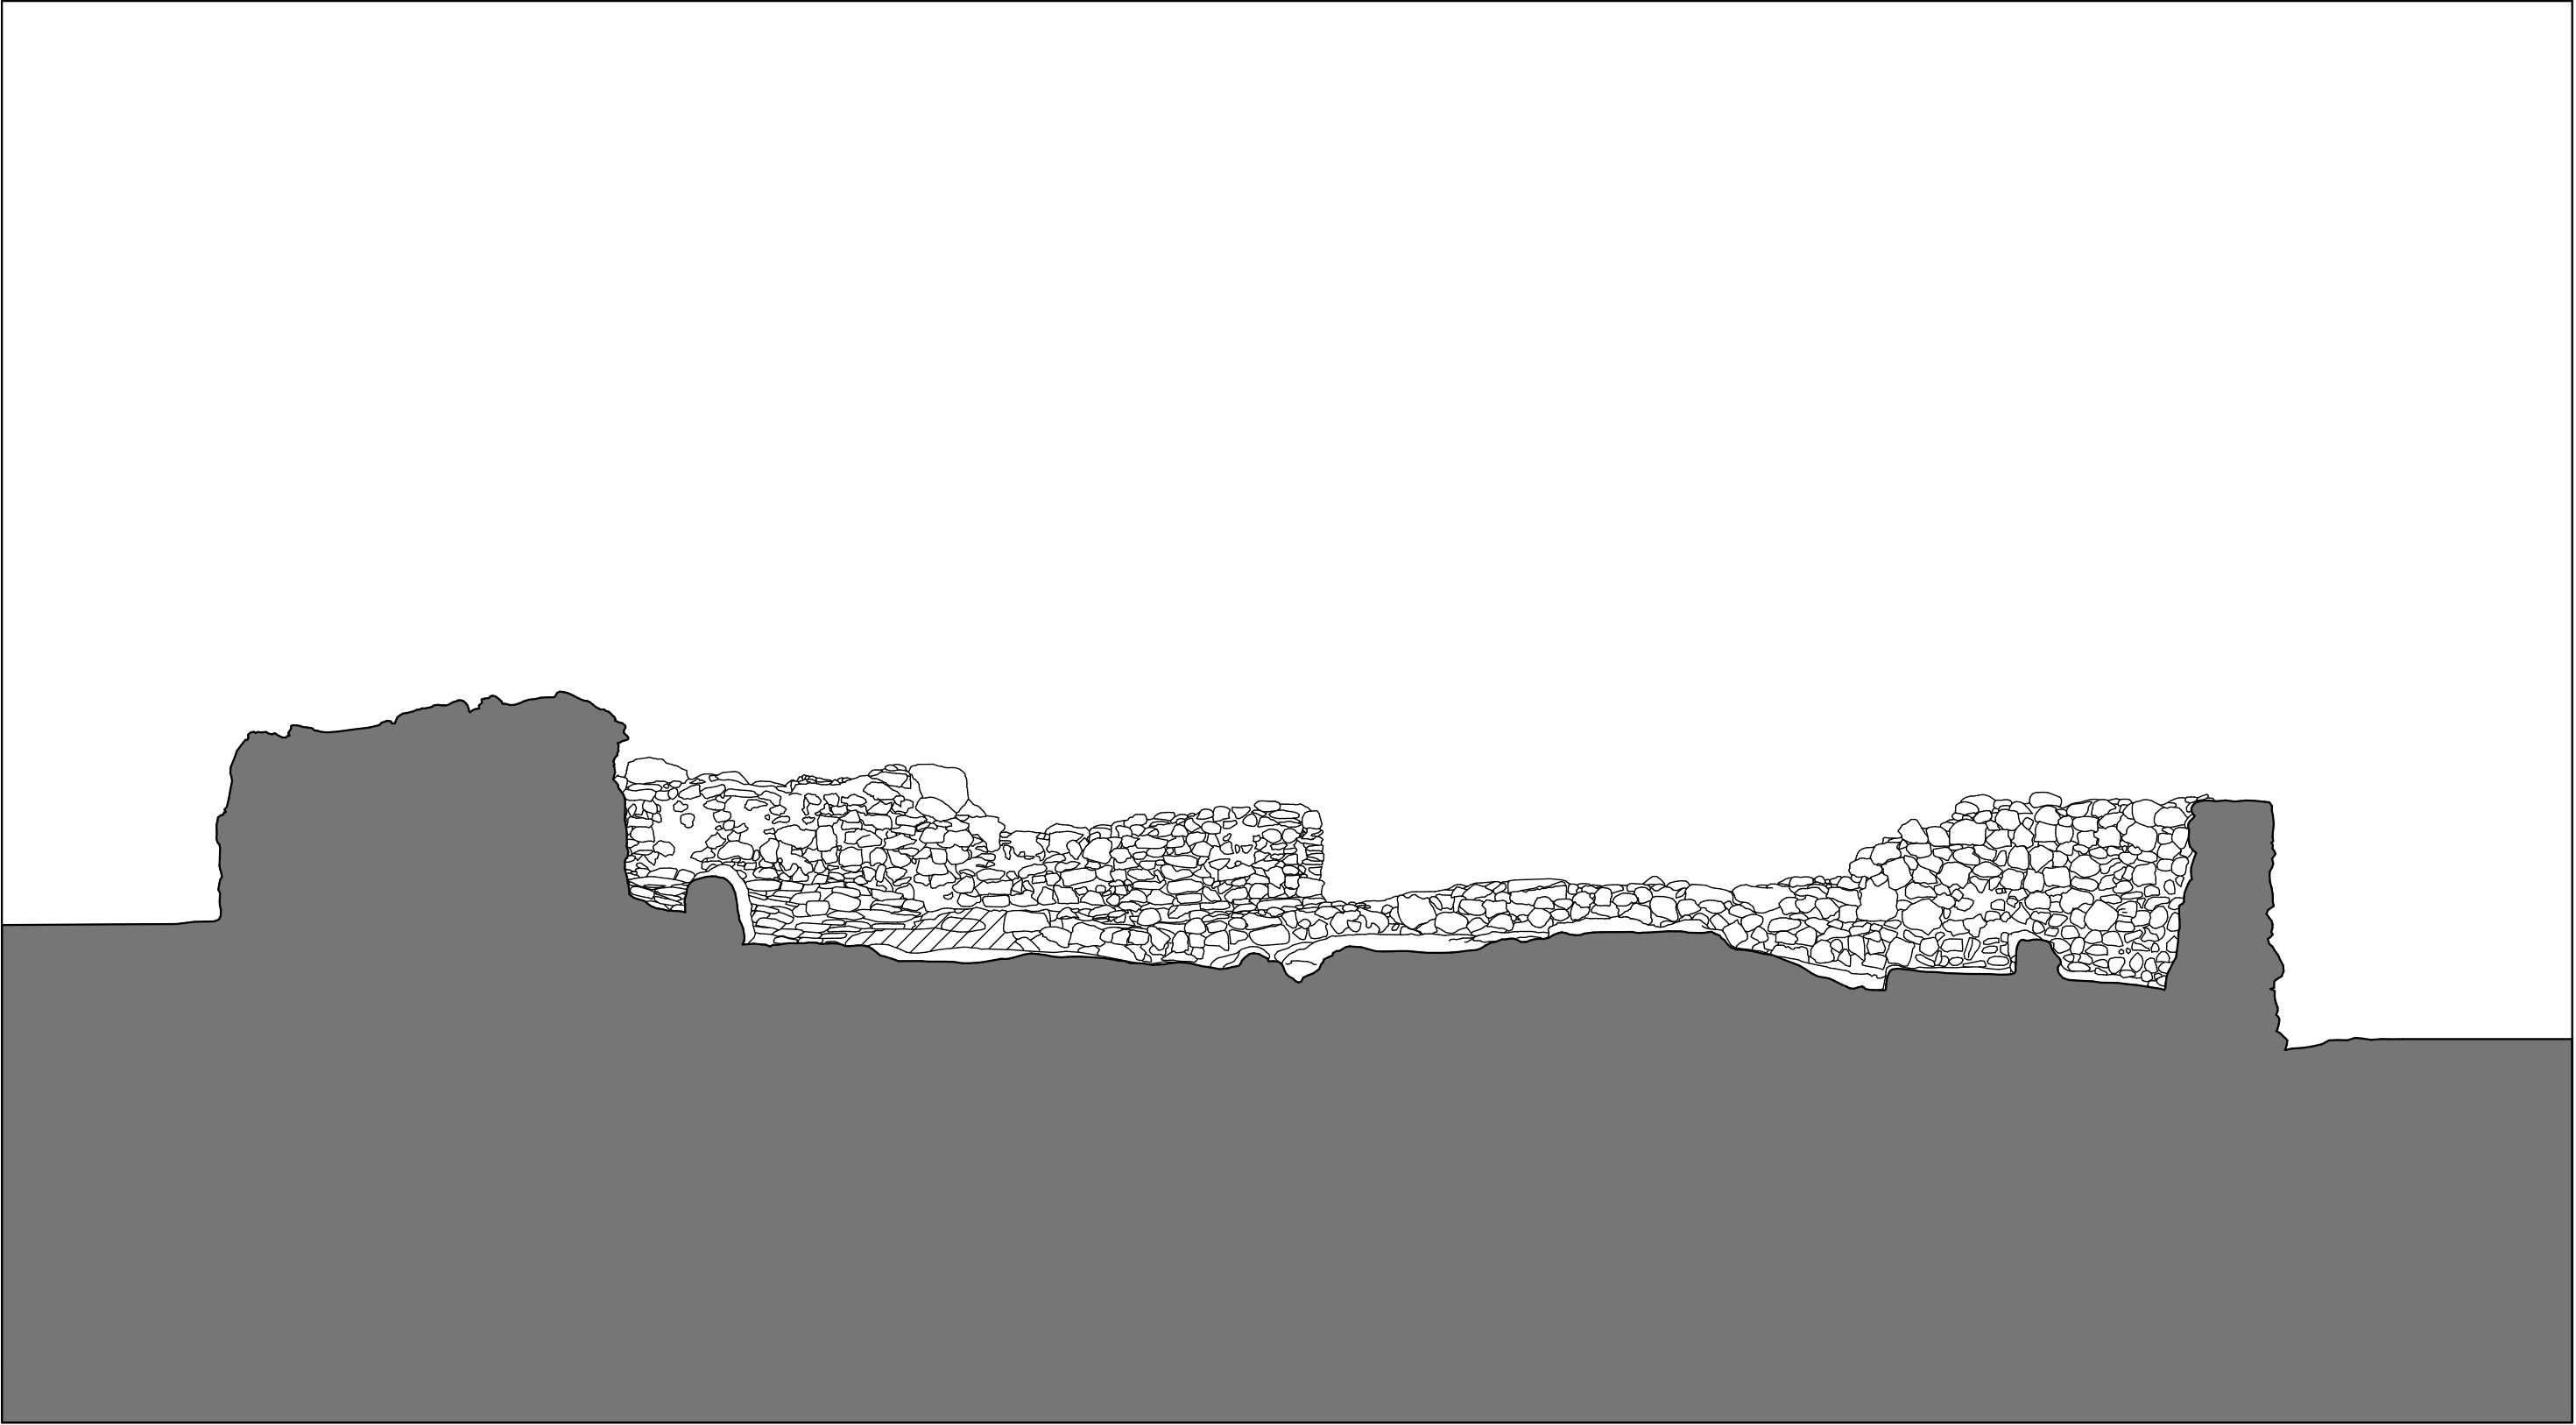

Mikwaot auf dem Zionsberg
in Jerusalem

Bestandsplan
Schnitt 6

Planinhalt:

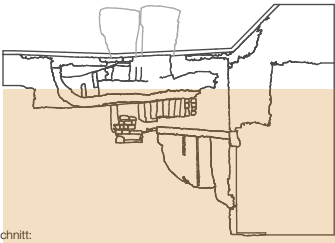

Planausschnitt:

Frau Prof. Dr. Martina Abri
Herr Prof. Dr. Dr. Dr. hc. Dieter Vieweger


Lehrende:

B. Sc. Léa Estelle Thierry
Matrikel-Nr. 14210

Angelerigt durch:

Maßstab: 1 : 50 Blattformat: DIN A3

Datum / Stand: 08.01.2017

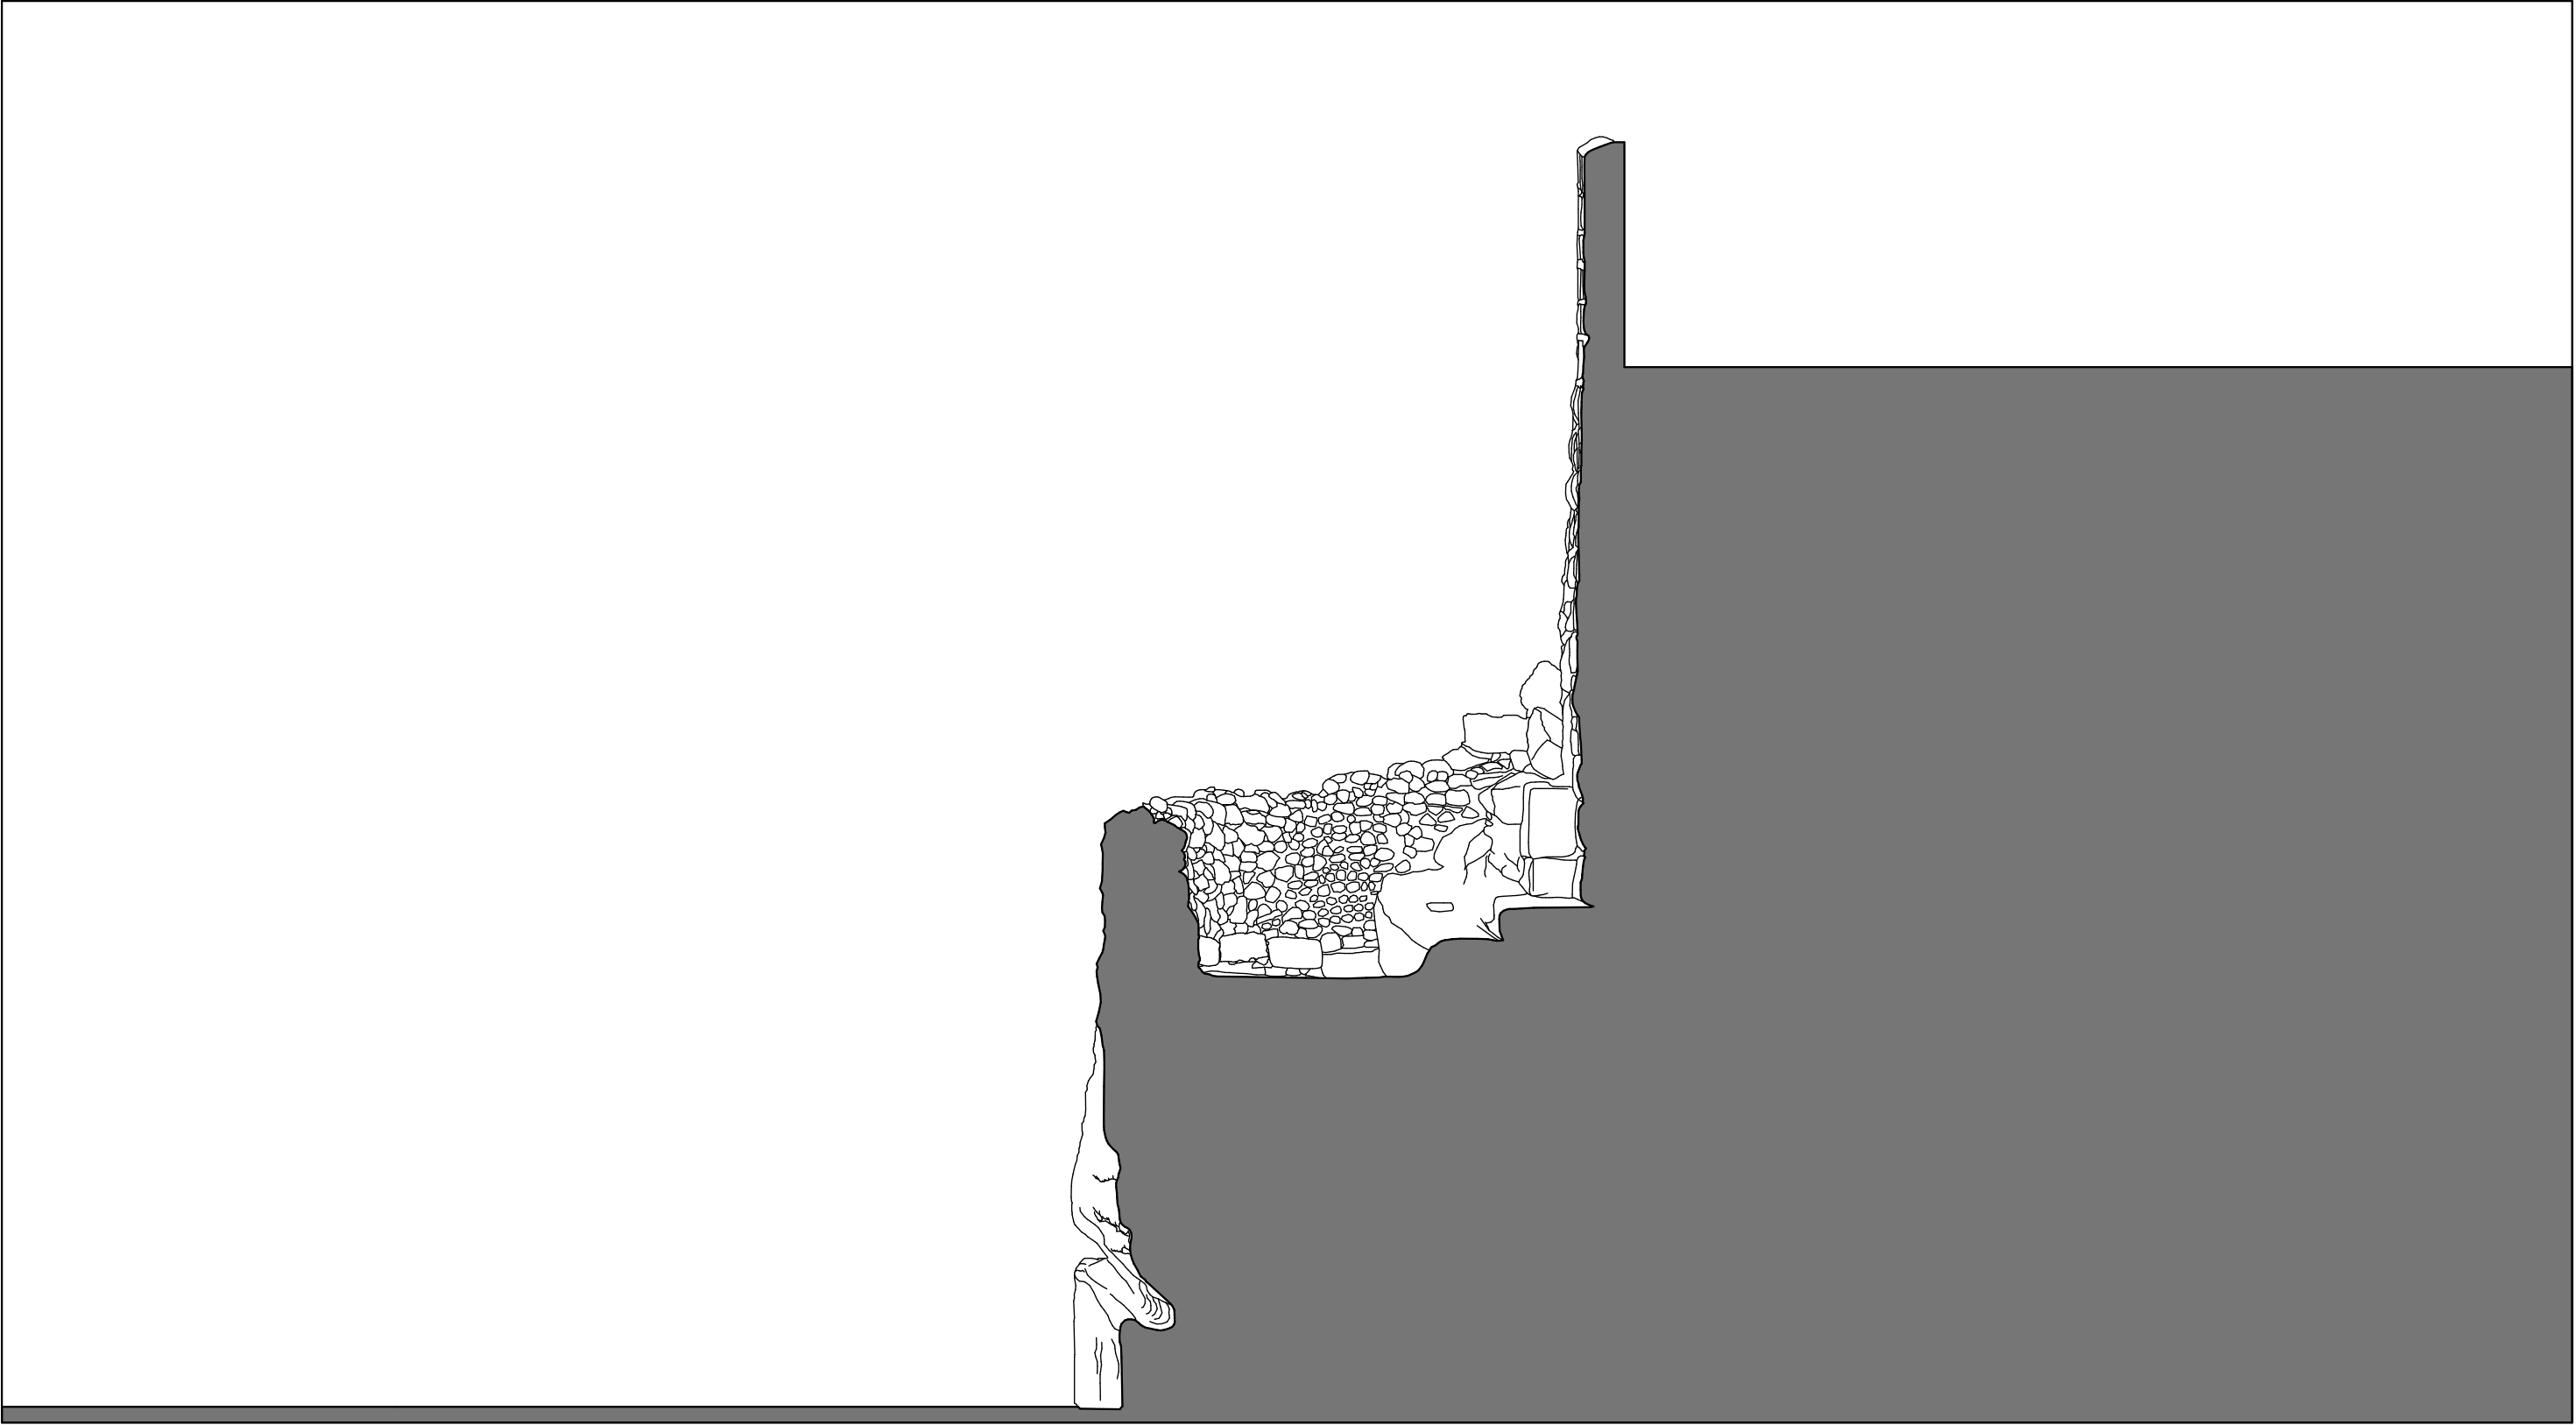


0m 0,5m 1,0m 1,5m 2,0m 2,5m 3,0m 3,5m 4,0m 4,5m 5,0m

Mikwaot auf dem Zionsberg
in Jerusalem

Bestandsplan
Schnitt 7

Planinhalt:

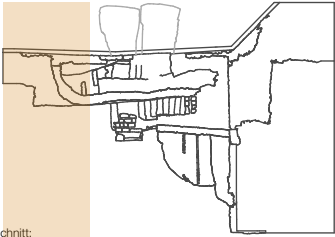

Planausschnitt:


Frau Prof. Dr. Martina Abri
Herr Prof. Dr. Dr. Dr. hc. Dieter Vieweger
Lehrende:

B. Sc. Léa Estelle Thierry
Matrikel-Nr. 14210

Angelerigt durch:

Maßstab: 1 : 50 Blattformat: DIN A3

Datum / Stand: 08.01.2017

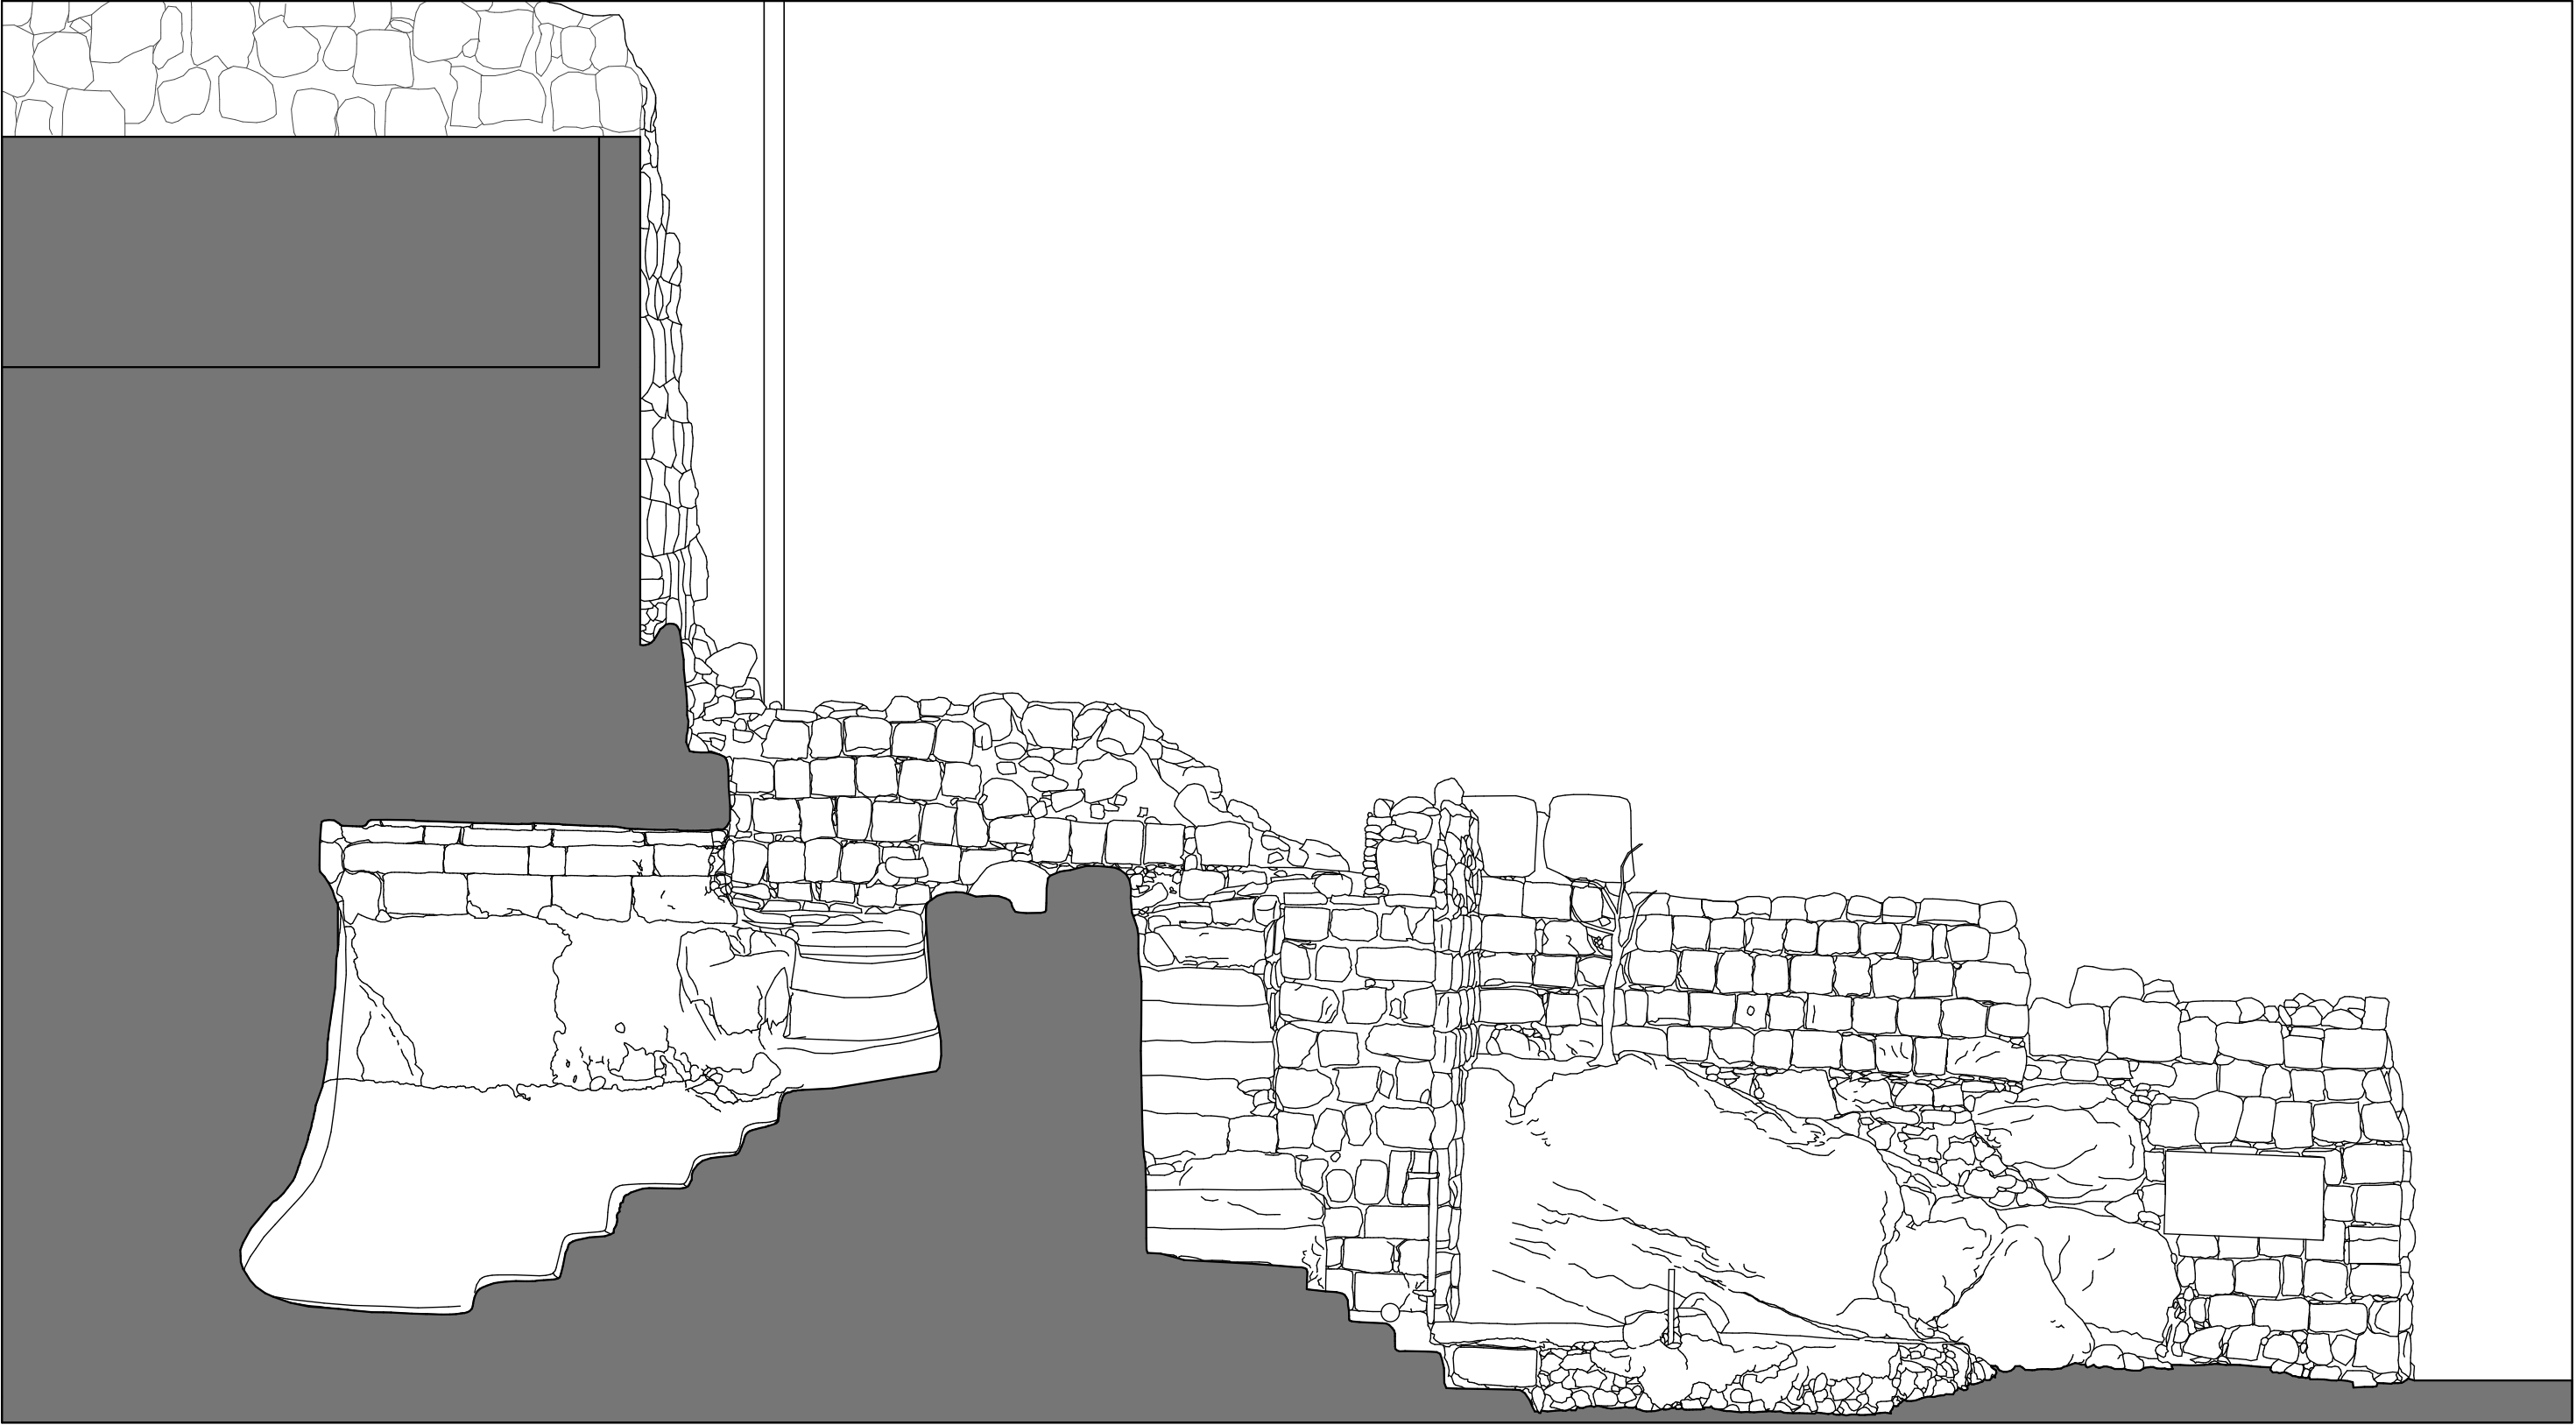


0m 0,5m 1,0m 1,5m 2,0m 2,5m 3,0m 3,5m 4,0m 4,5m 5,0m

Mikwaot auf dem Zionsberg
in Jerusalem

Projekt:

Bestandsplan
Schnitt 8

Planinhalt:

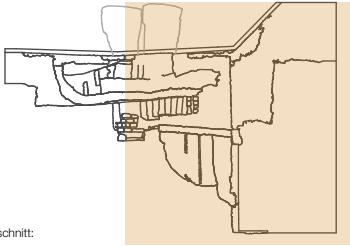

Planausschnitt:

Frau Prof. Dr. Martina Abri
Herr Prof. Dr. Dr. Dr. hc. Dieter Vieweger
Lehrende:

B. Sc. Léa Estelle Thierry
Matrikel-Nr. 14210

Angelerigt durch:

Maßstab: 1 : 50 Blattformat: DIN A3

Datum / Stand: 08.01.2017